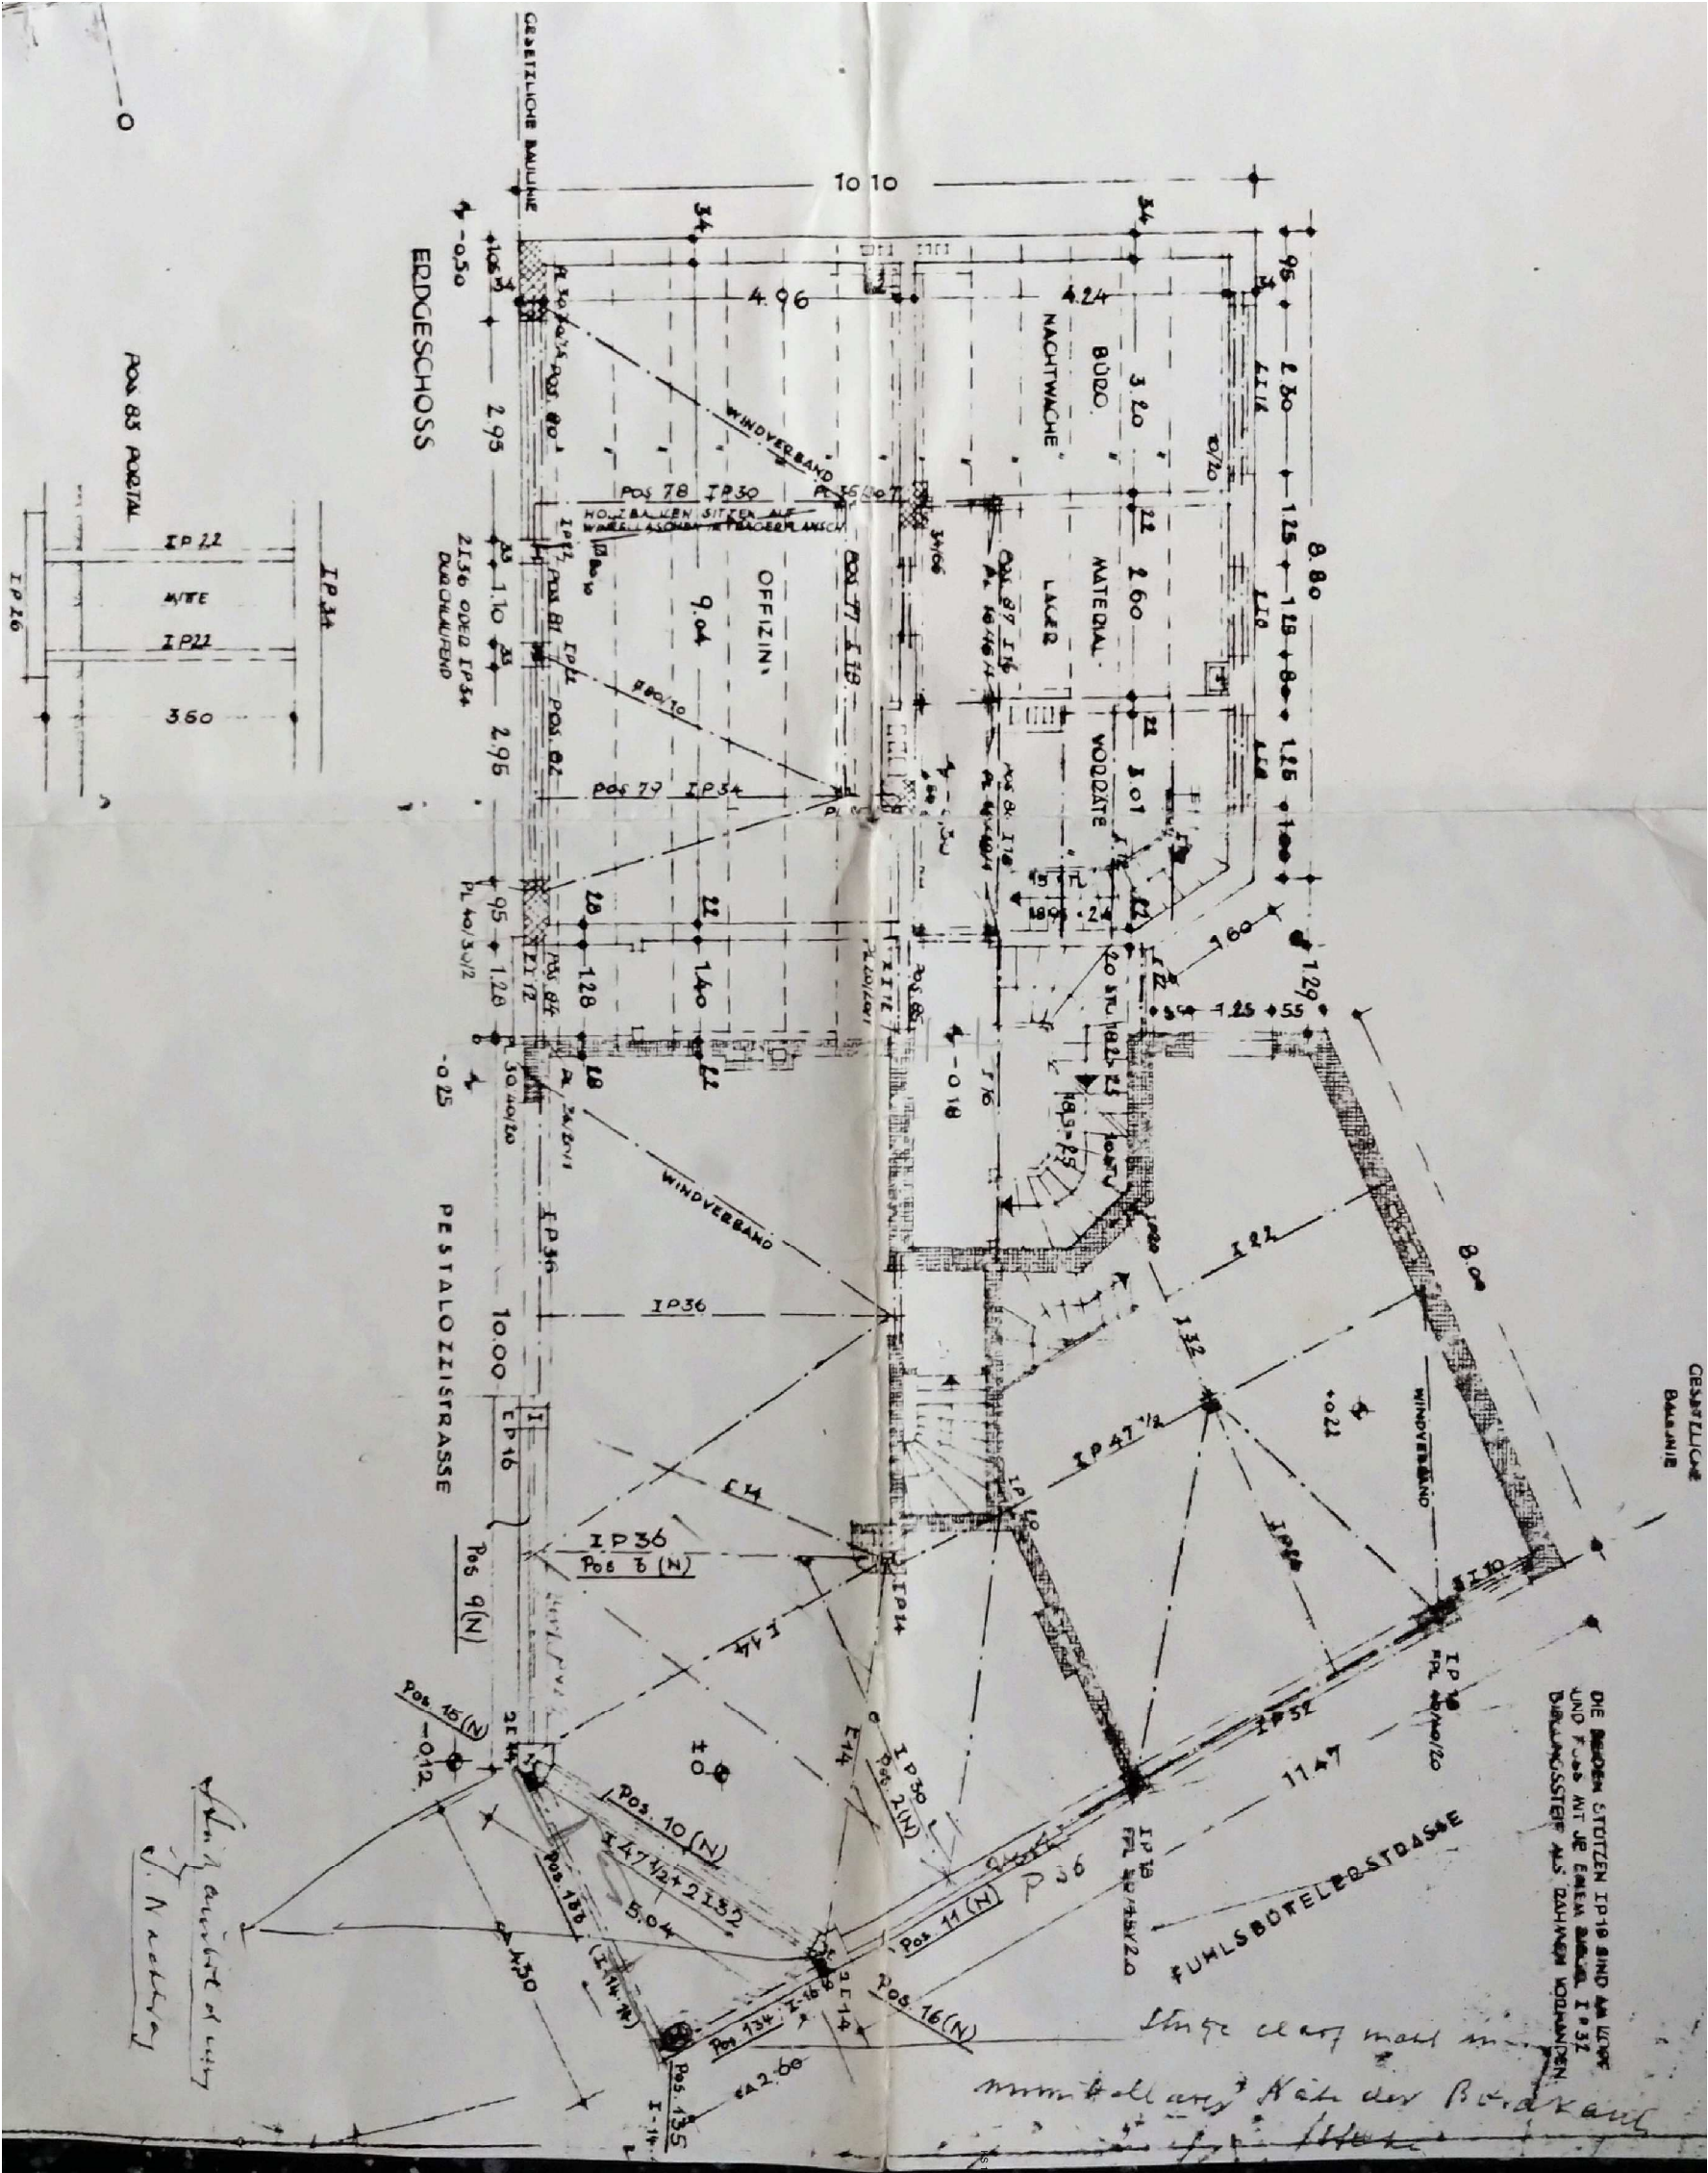
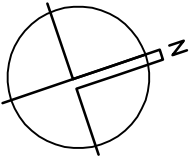


Positionsplán Erdgeschoss 1951

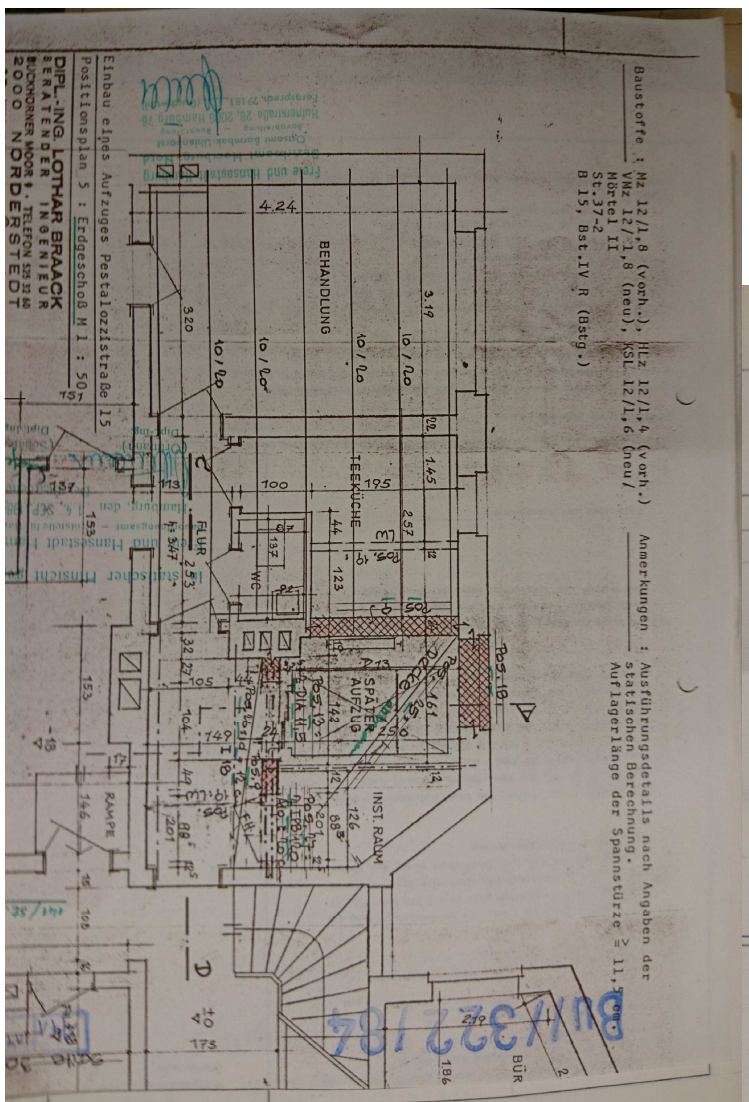
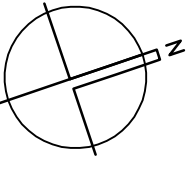


Unterschrift Architekt:		
Projekt:		
Krüsistr. 15		
22305 Hamburg		
Bestandsplan		
Bauteile:		
Drieschner GbR		
Krüsistr. 15		
22305 Hamburg		
Planung:		
Ralf Wöhlisch, Dipl.-Ing. Architekt		
Kaempferweg 5, 22301 Hamburg		
Tel. 040 - 270 32 30		
Mob. 0160 - 821 10 10		
Email info@rw-architektur.de		
Stand:		
Chronologie EG		
Holzstapel	Da-Turn	
1: 100	22.11.2023	
Bearbeitet:	Index:	Planm.
WOE	1	



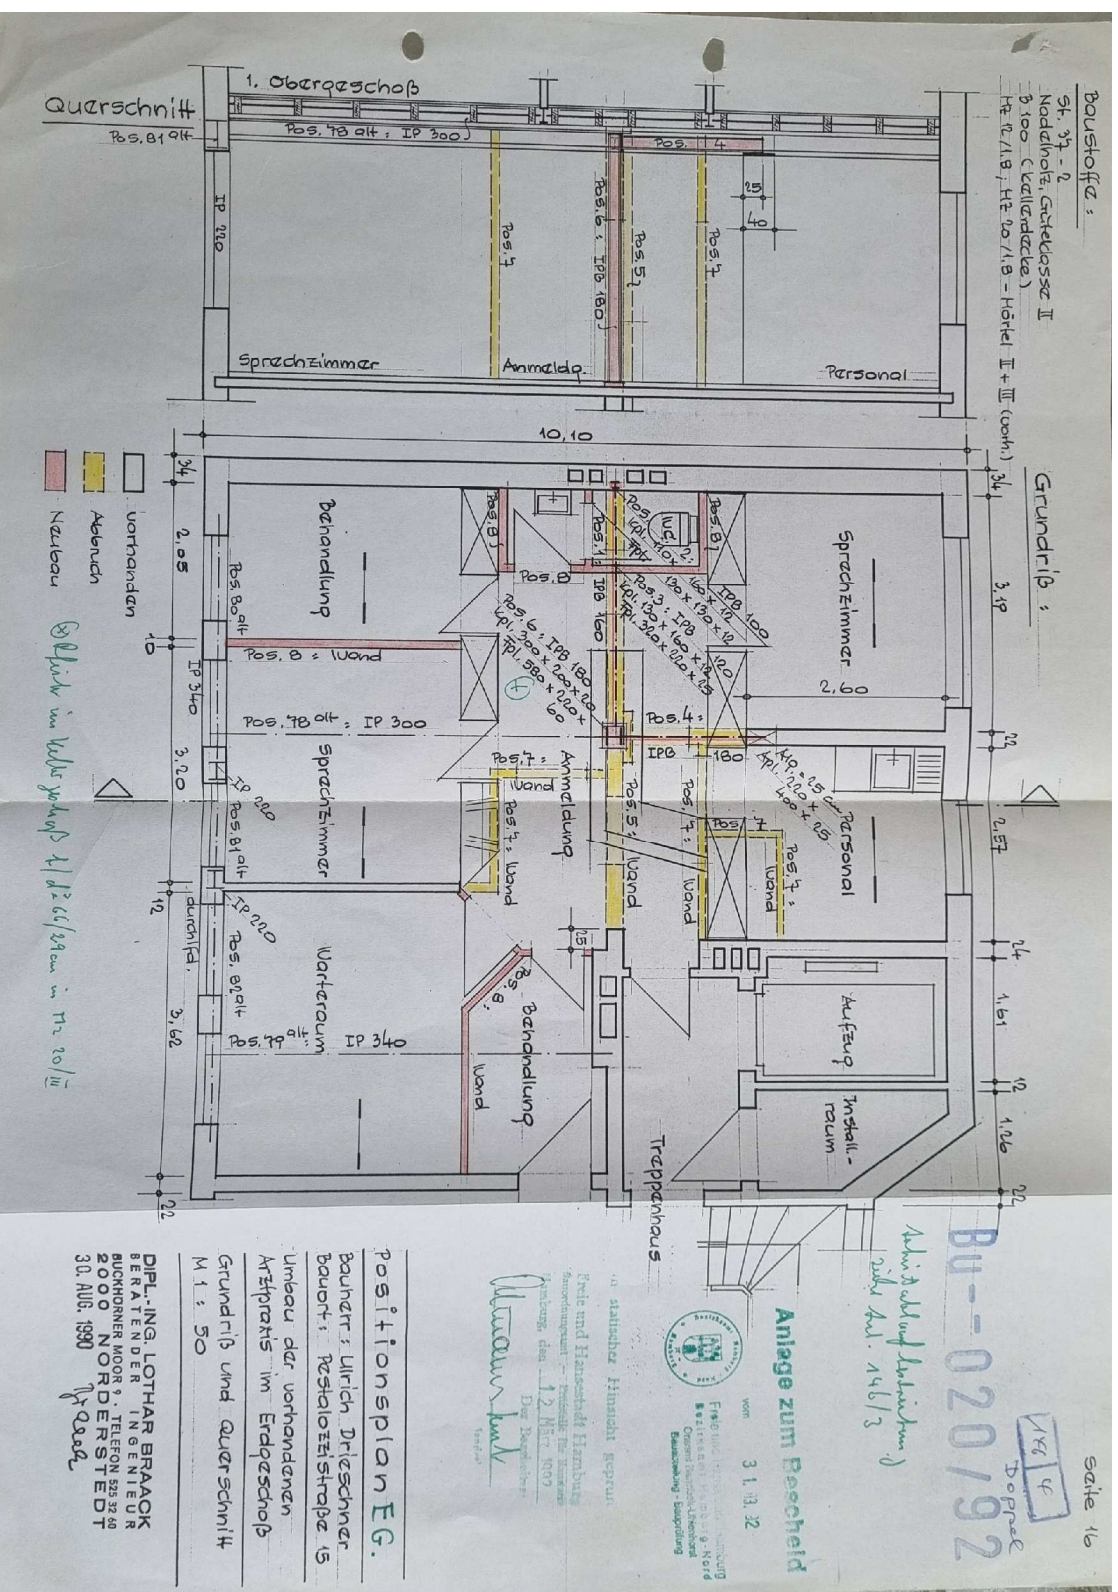
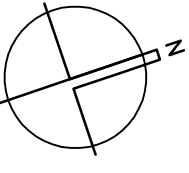

Erdgeschoss 1984

 
[illegible]


Erdgeschoss 1992

[illegible]

St. 3/-2; B 25 / Bst. 500 M und S;
Hlz 12/1,4 (Außenwände); Mz 12/1,8
(vorh. Innenwände); KSV 12/1,8 (neu);
Mörtel II und III; Leichtbaustoffe.
Ausführungsdetails nach Angaben der
statischen Berechnung.

[illegible]

IN BAUTECHNISCHER HINSICHT GEPRÜFT

Bauherr : Ulrich Drieschner
Bauort : Pestalozzistraße 15,
22305 Hamburg
Bauvorhaben : Umgestaltung der Apotheke
Darstellung : Erdgeschoß M 1 : 100
BERATER INGENIEUR FÜR BAUWESE
ALTES BUCKHÖRNER MOOR
22846 NORDERSTEDT
TEL. 040/525 32 60 - FAX 040/525 25 3
24. OKT 2002
06. MAI 2003
Bracht