

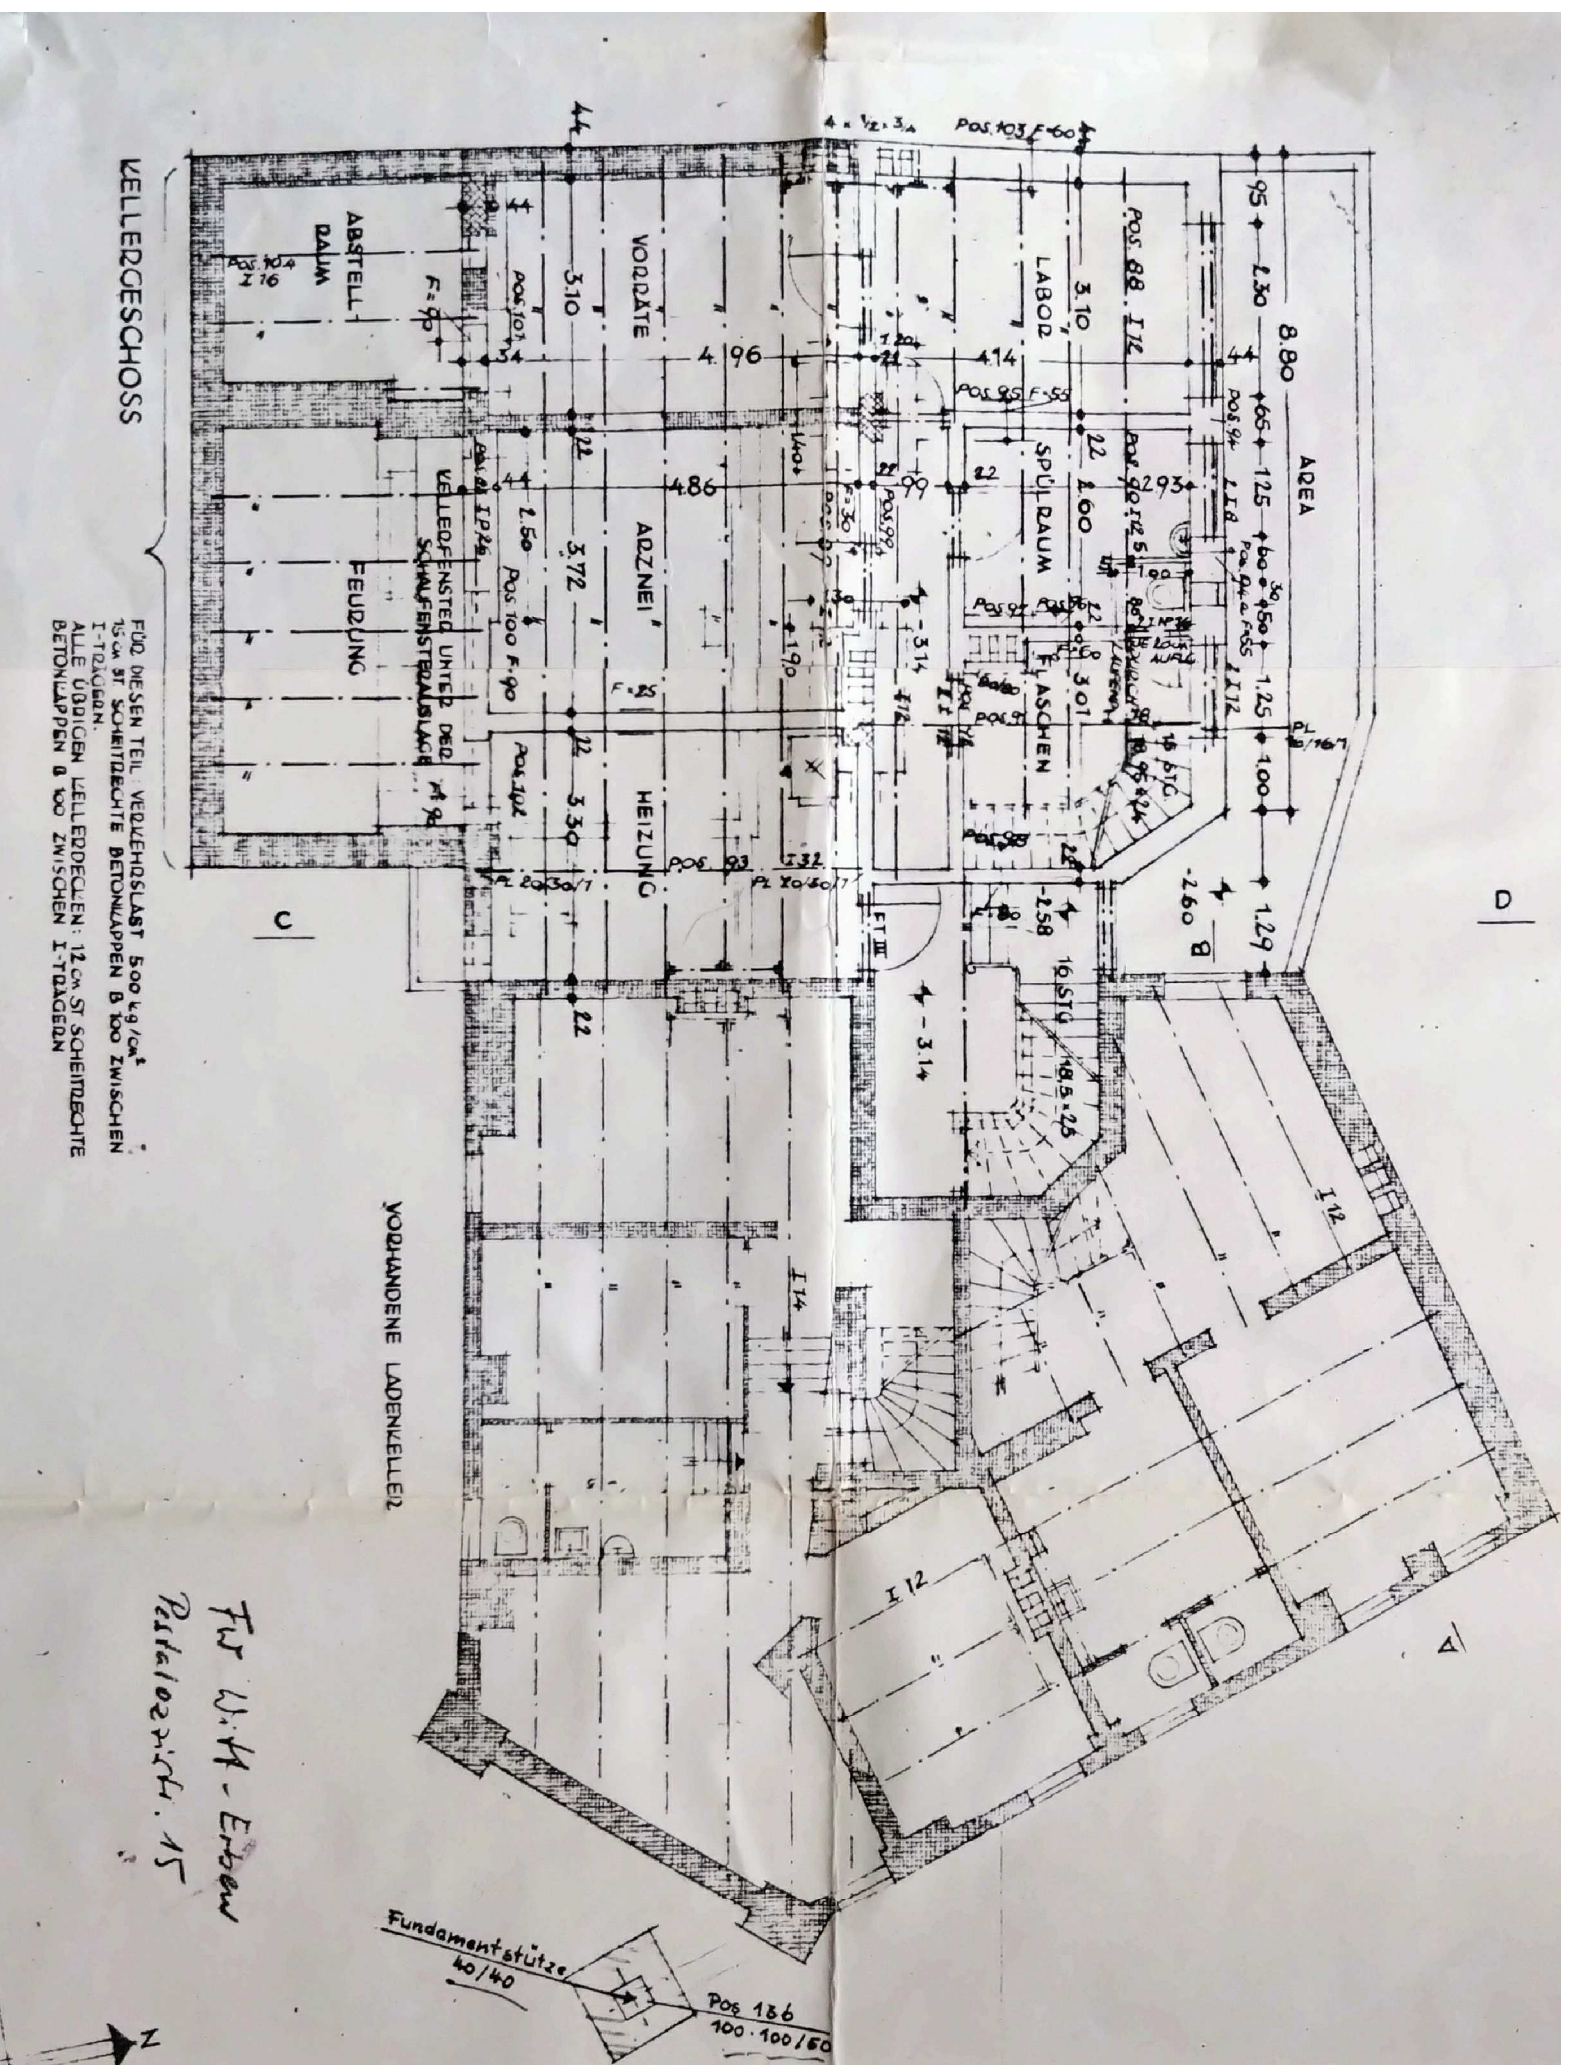


# Positionsp lan Untergeschoss 1951


[illegible]

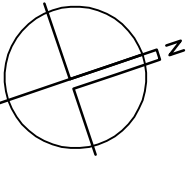



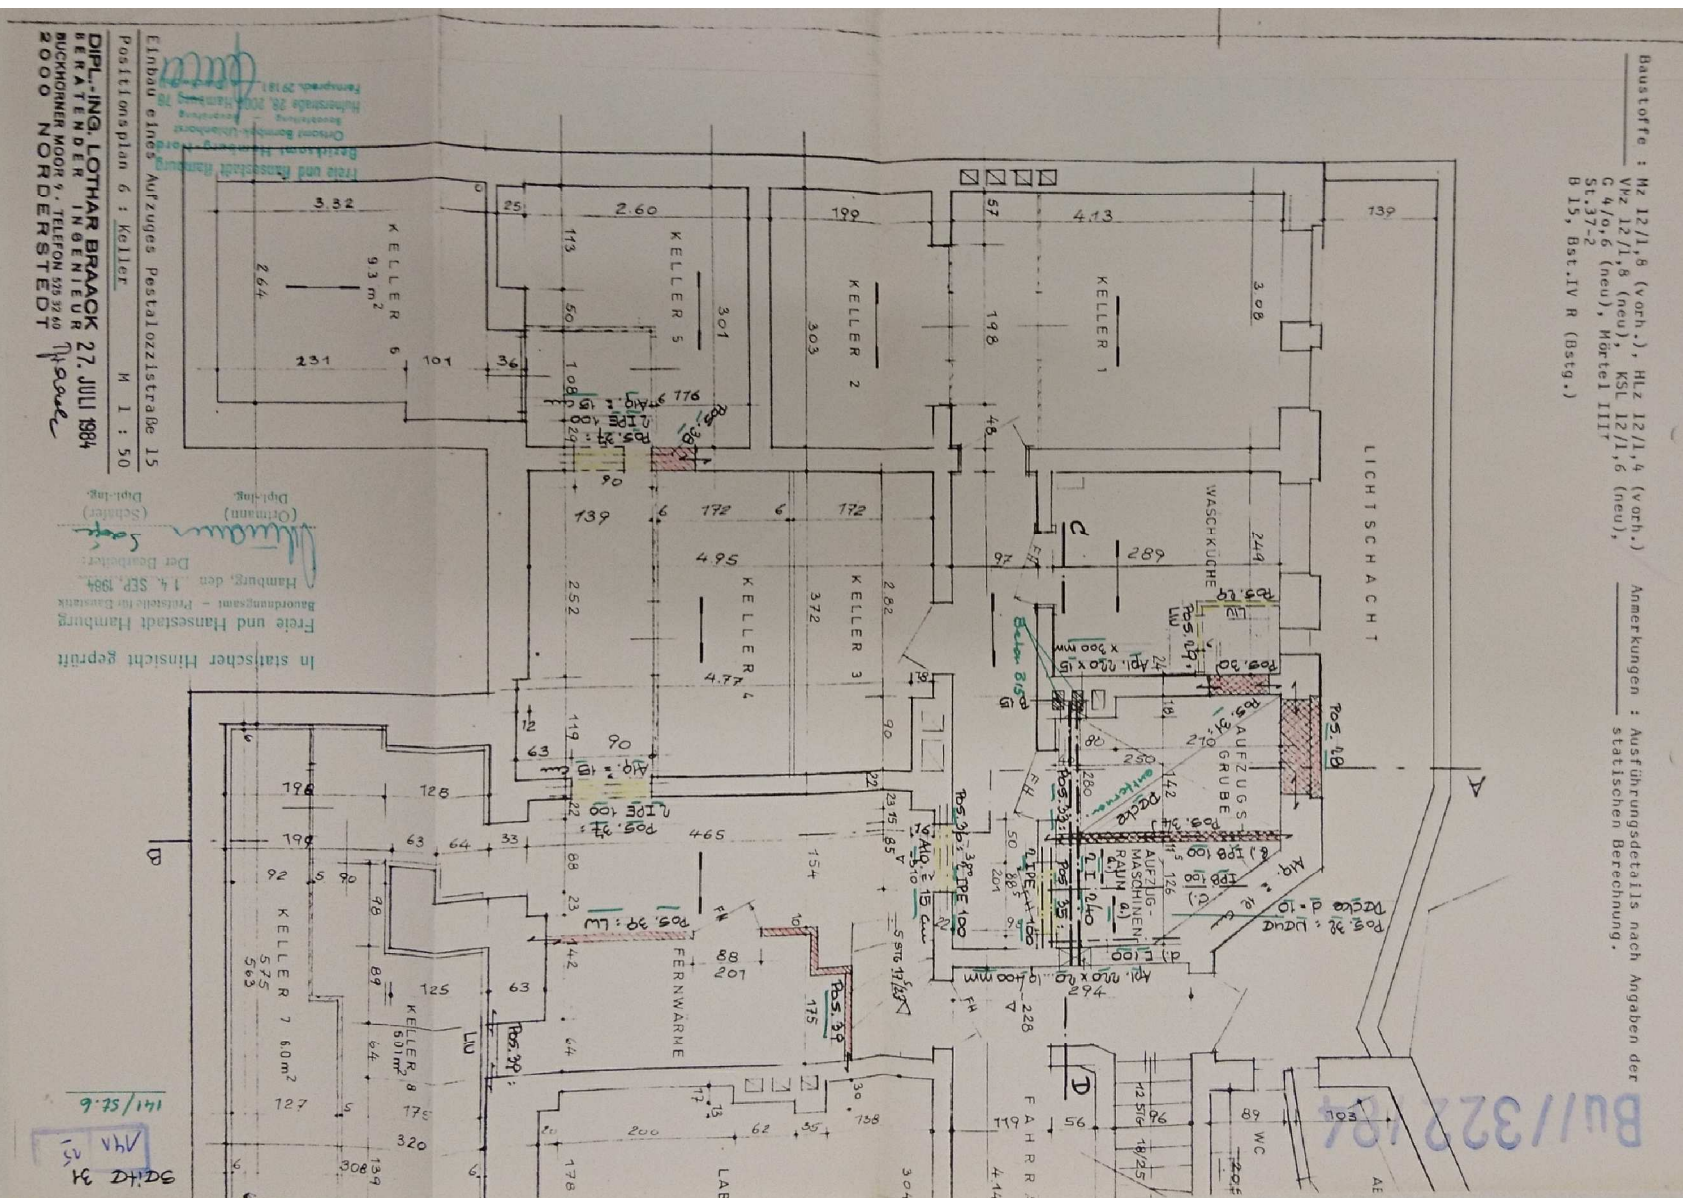


|   |        |            |  |  |  |
|---|--------|------------|--|--|--|
| Unterschrift Architekt:   |        |            |  |  |  |
| Projekt:<br><b>Krüsistr. 15</b><br>22305 Hamburg<br><b>Bestandsplan</b>   |        |            |  |  |  |
| Bauherr:<br><b>Drieschner GbR</b><br><b>Krüstr. 15</b><br>22305 Hamburg   |        |            |  |  |  |
| Planung:<br>■ ■ ■ ■ ■ ■ ■ ■ ■ ■ ■ ■ ■ ■ ■ ■ ■ ■ ■ ■<br>Raif Wölisch, Dipl.-Ing. Architekt<br>Kaampsweg 5, 22301 Hamburg<br>Tel. 040 - 270 32 30<br>Mob. 0160 - 821 10 10<br>Email info@rw-architektur.de |        |            |  |  |  |
| Stand:<br><b>Chronologie UG</b>   |        |            |  |  |  |
| Maßstab:   |        | Datum:     |  |  |  |
| 1 : 100   |        | 22.11.2023 |  |  |  |
| Bearbeitet:   | Index: | Plannr.    |  |  |  |
| woe   | 1      |            |  |  |  |

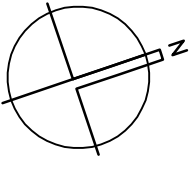




# Positionspapier Untergeschoss 1992

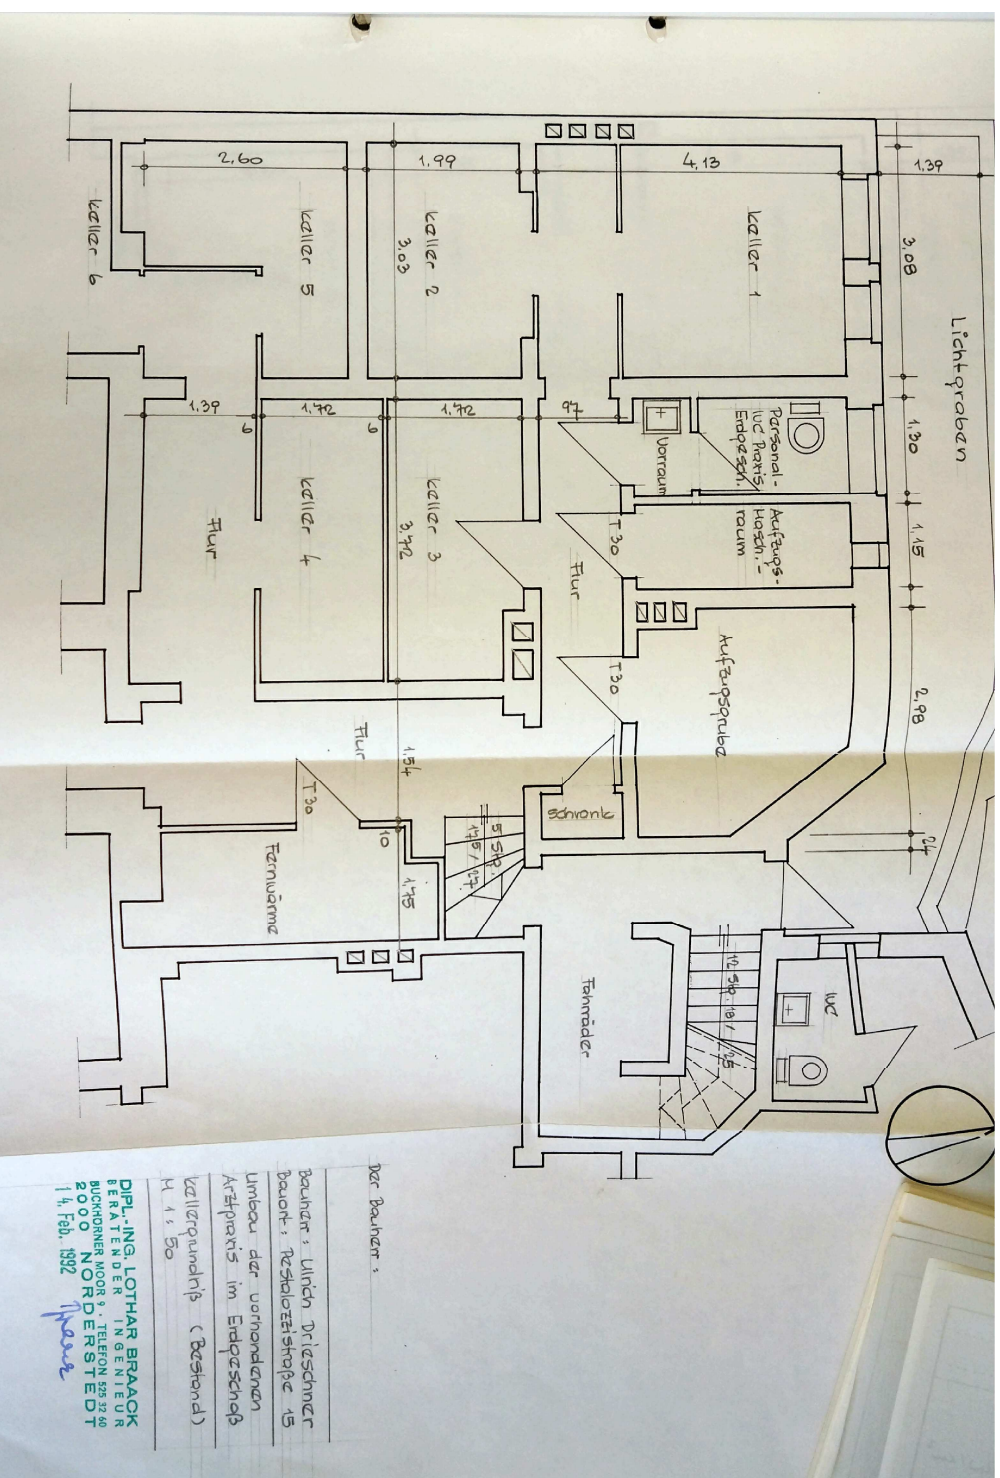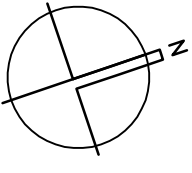[illegible]



intergesch

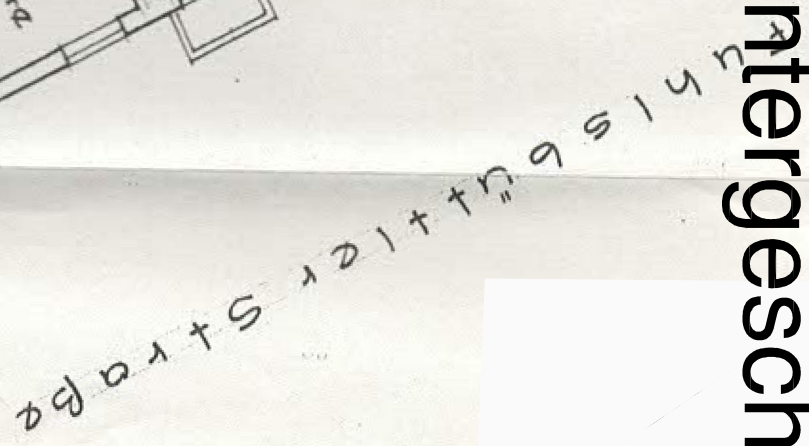

Baustoffe :