




Positionspapier 1. Obergeschoss 1951

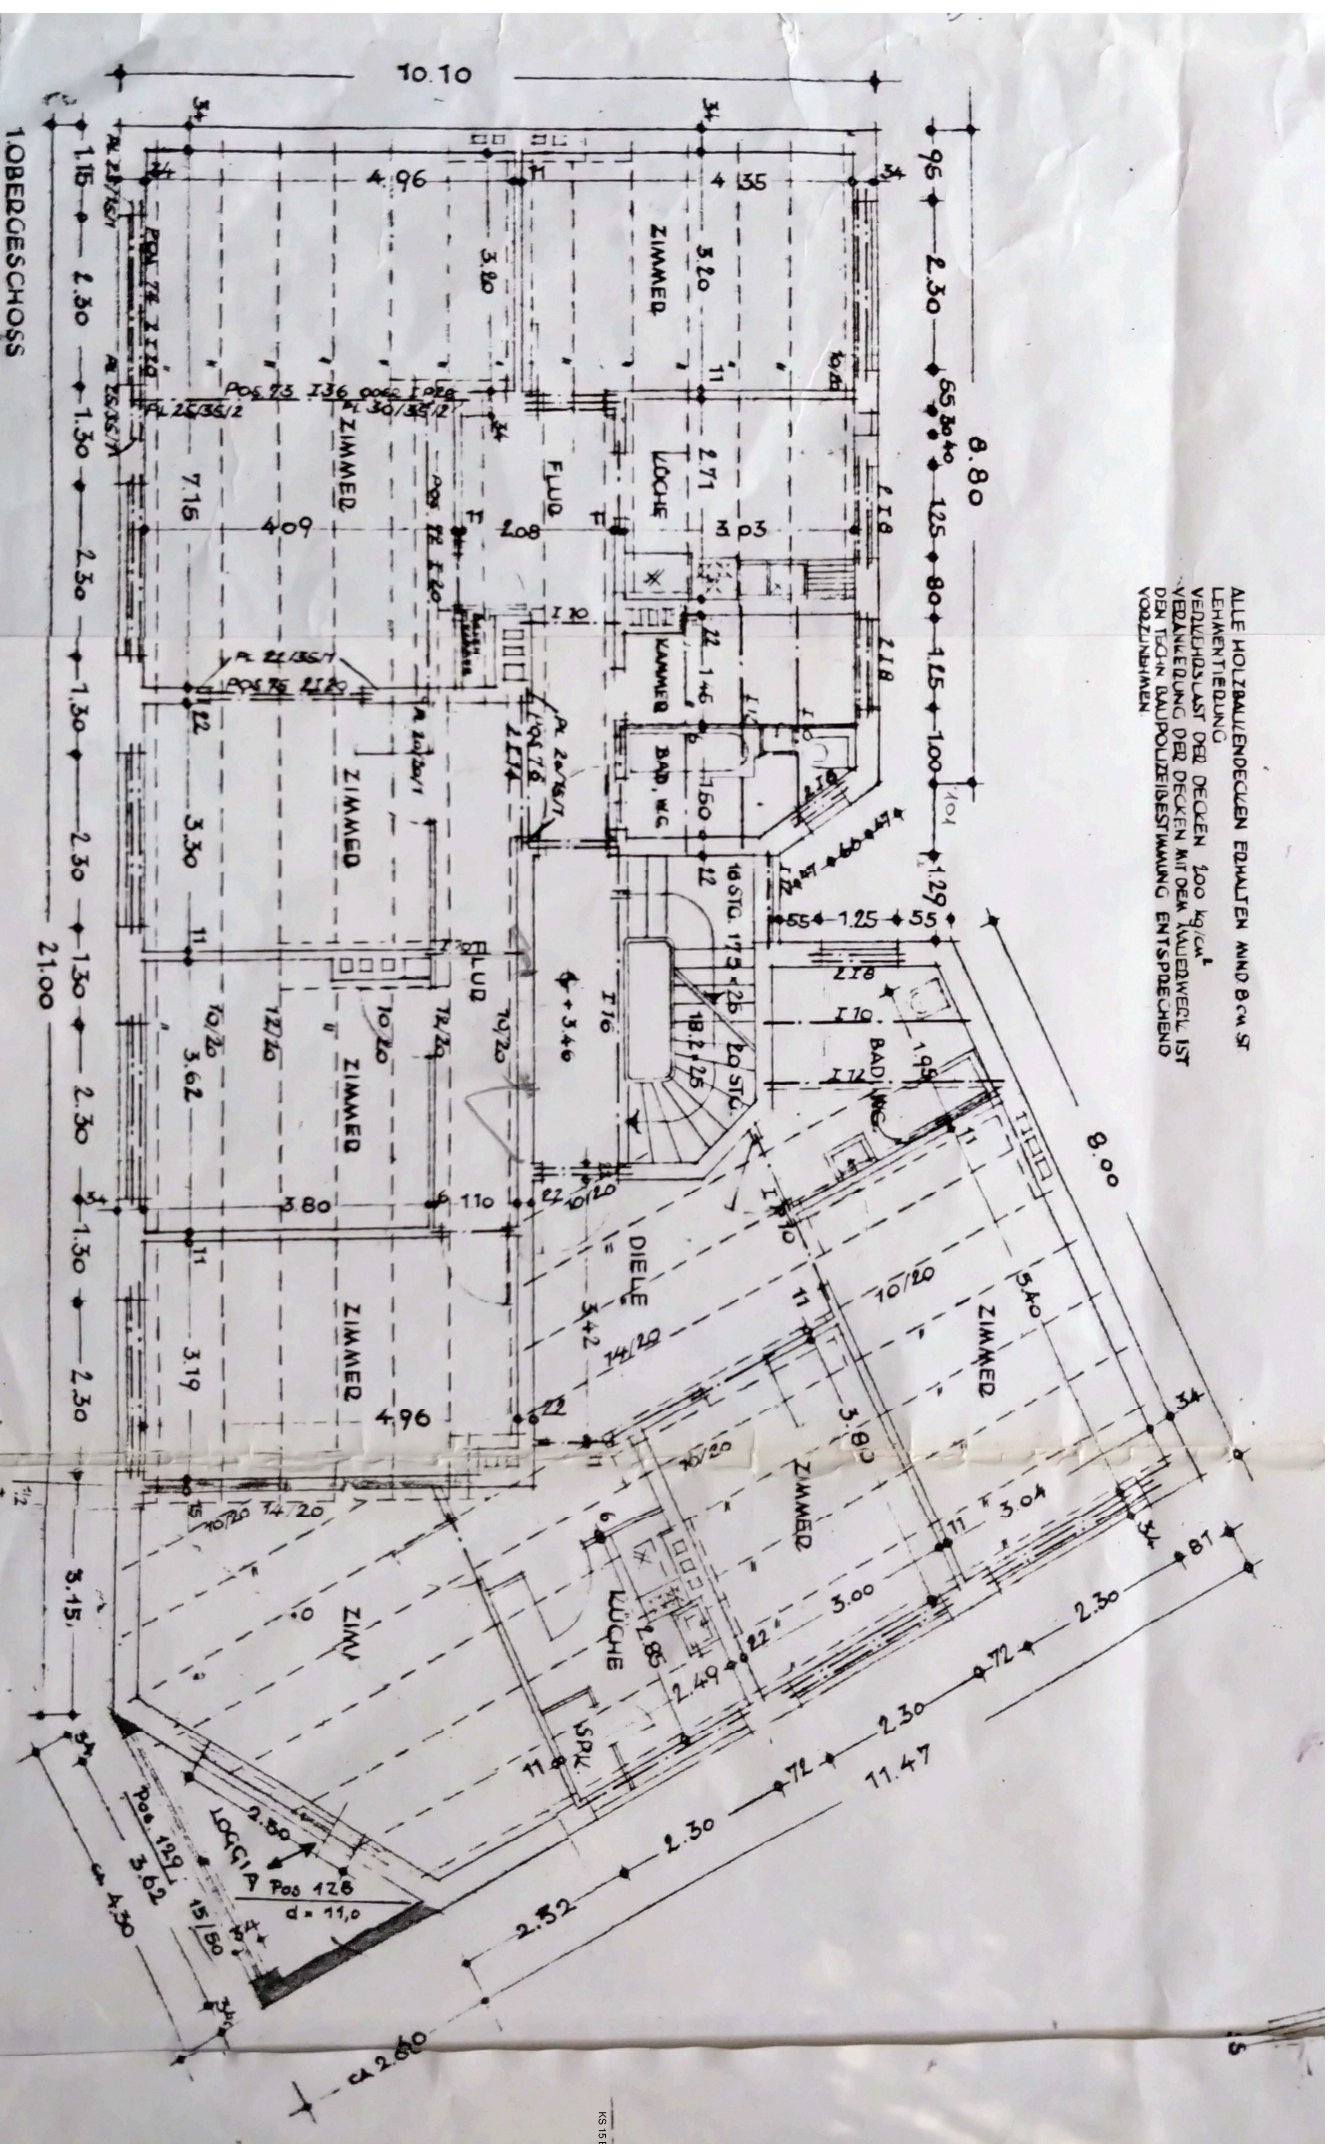


Unterzeichnung: Architekt: _____		
Projekt: Krüsistr. 15 22305 Hamburg Bestandsplan		
Bauherr: Drieschner GbR Krüsistr. 15 22305 Hamburg		
Planung:  Ralf Wöhlisch, Dipl.-Ing. Architekt Kaampsweg 5, 22301 Hamburg Tel. 040 - 270 32 30 Mob. 0160 - 821 10 10 Email: info@rw-architekt.de		
Stand: Chronologie 1.OG		
Maßstab:	Datum: 1: 100 22.11.2023	
Bearbeitet:	Index:	Plannr.:
woe	1	

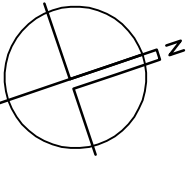


Positionspolan 1. Obergeschoss 1984

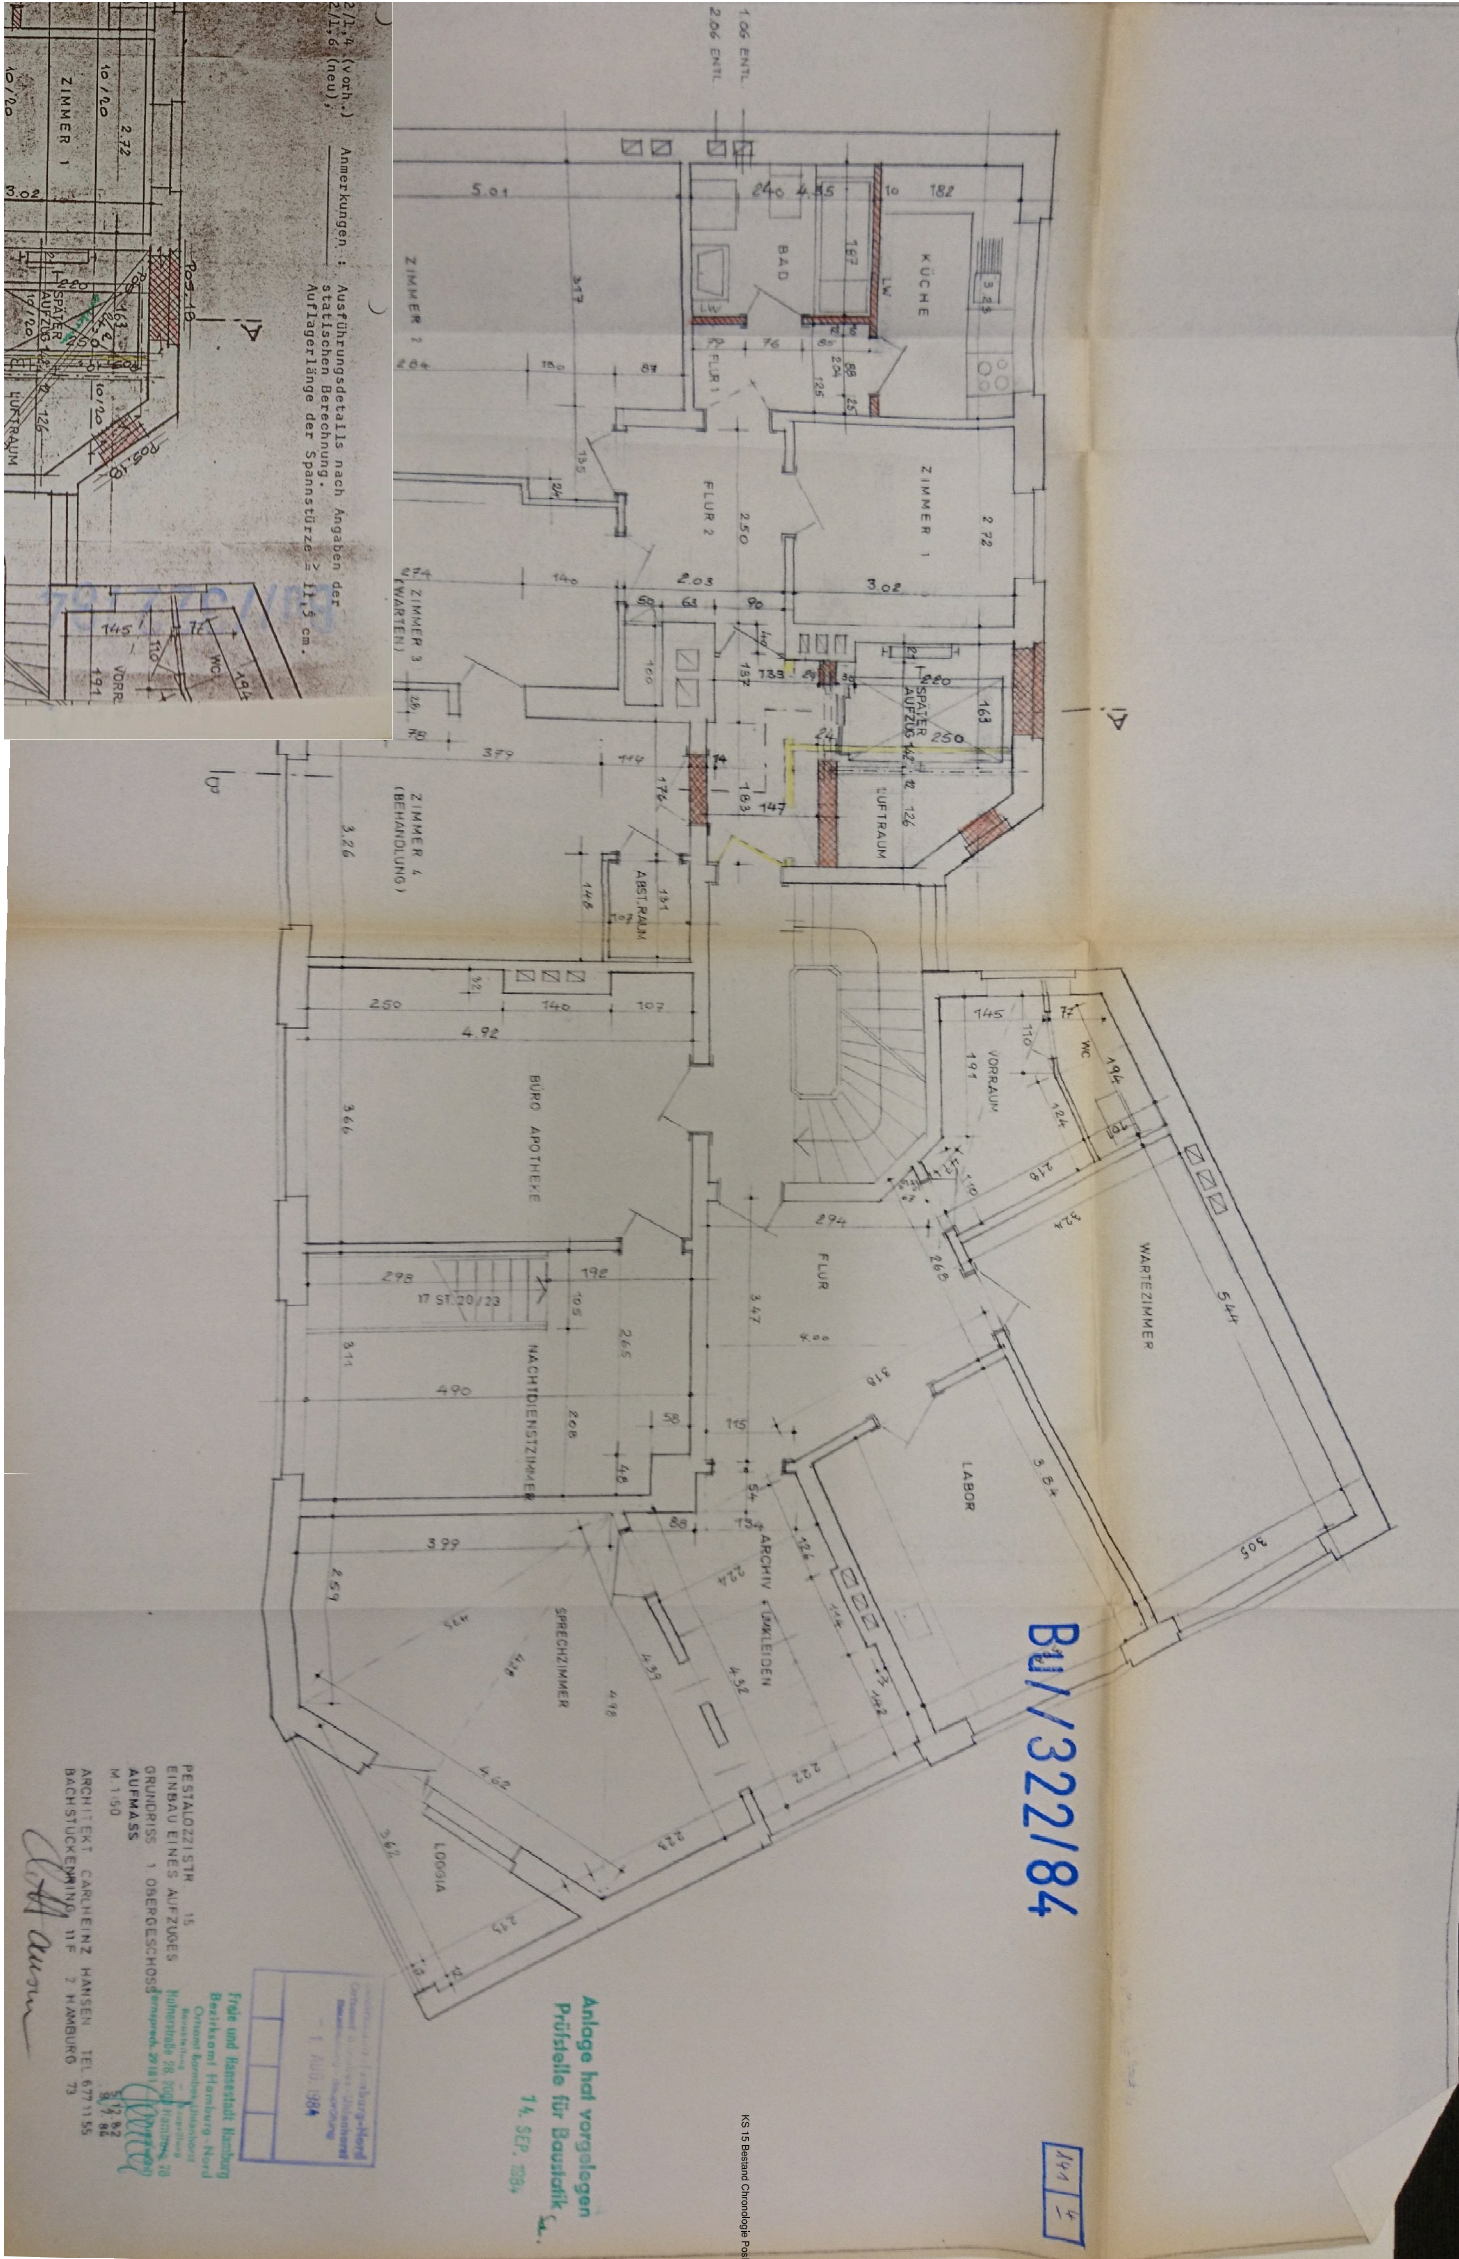

Unterschrift Architekt:		
Projekt		
Krüsiestr. 15		
22305 Hamburg		
Bestandsplan		
Baumr:		
Drieschner GbR		
Krüsiestr. 15		
22305 Hamburg		
Planung		
Ralf Wöhlisch, Dipl.-Ing. Architekt		
Kaempsweg 5, 22301 Hamburg		
Tel. 040 - 270 32 30		
Mob. 0160 - 821 10 10		
Email info@rw-architekt.de		
Stand:		
Chronologie 1.06		
Maßstab:	Datum:	
1: 100	22.11.2023	
Bearbeitet:	Index:	Planm.
WOE	1	

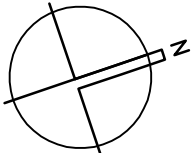

Positionspolan 1. Obergeschoss 1985

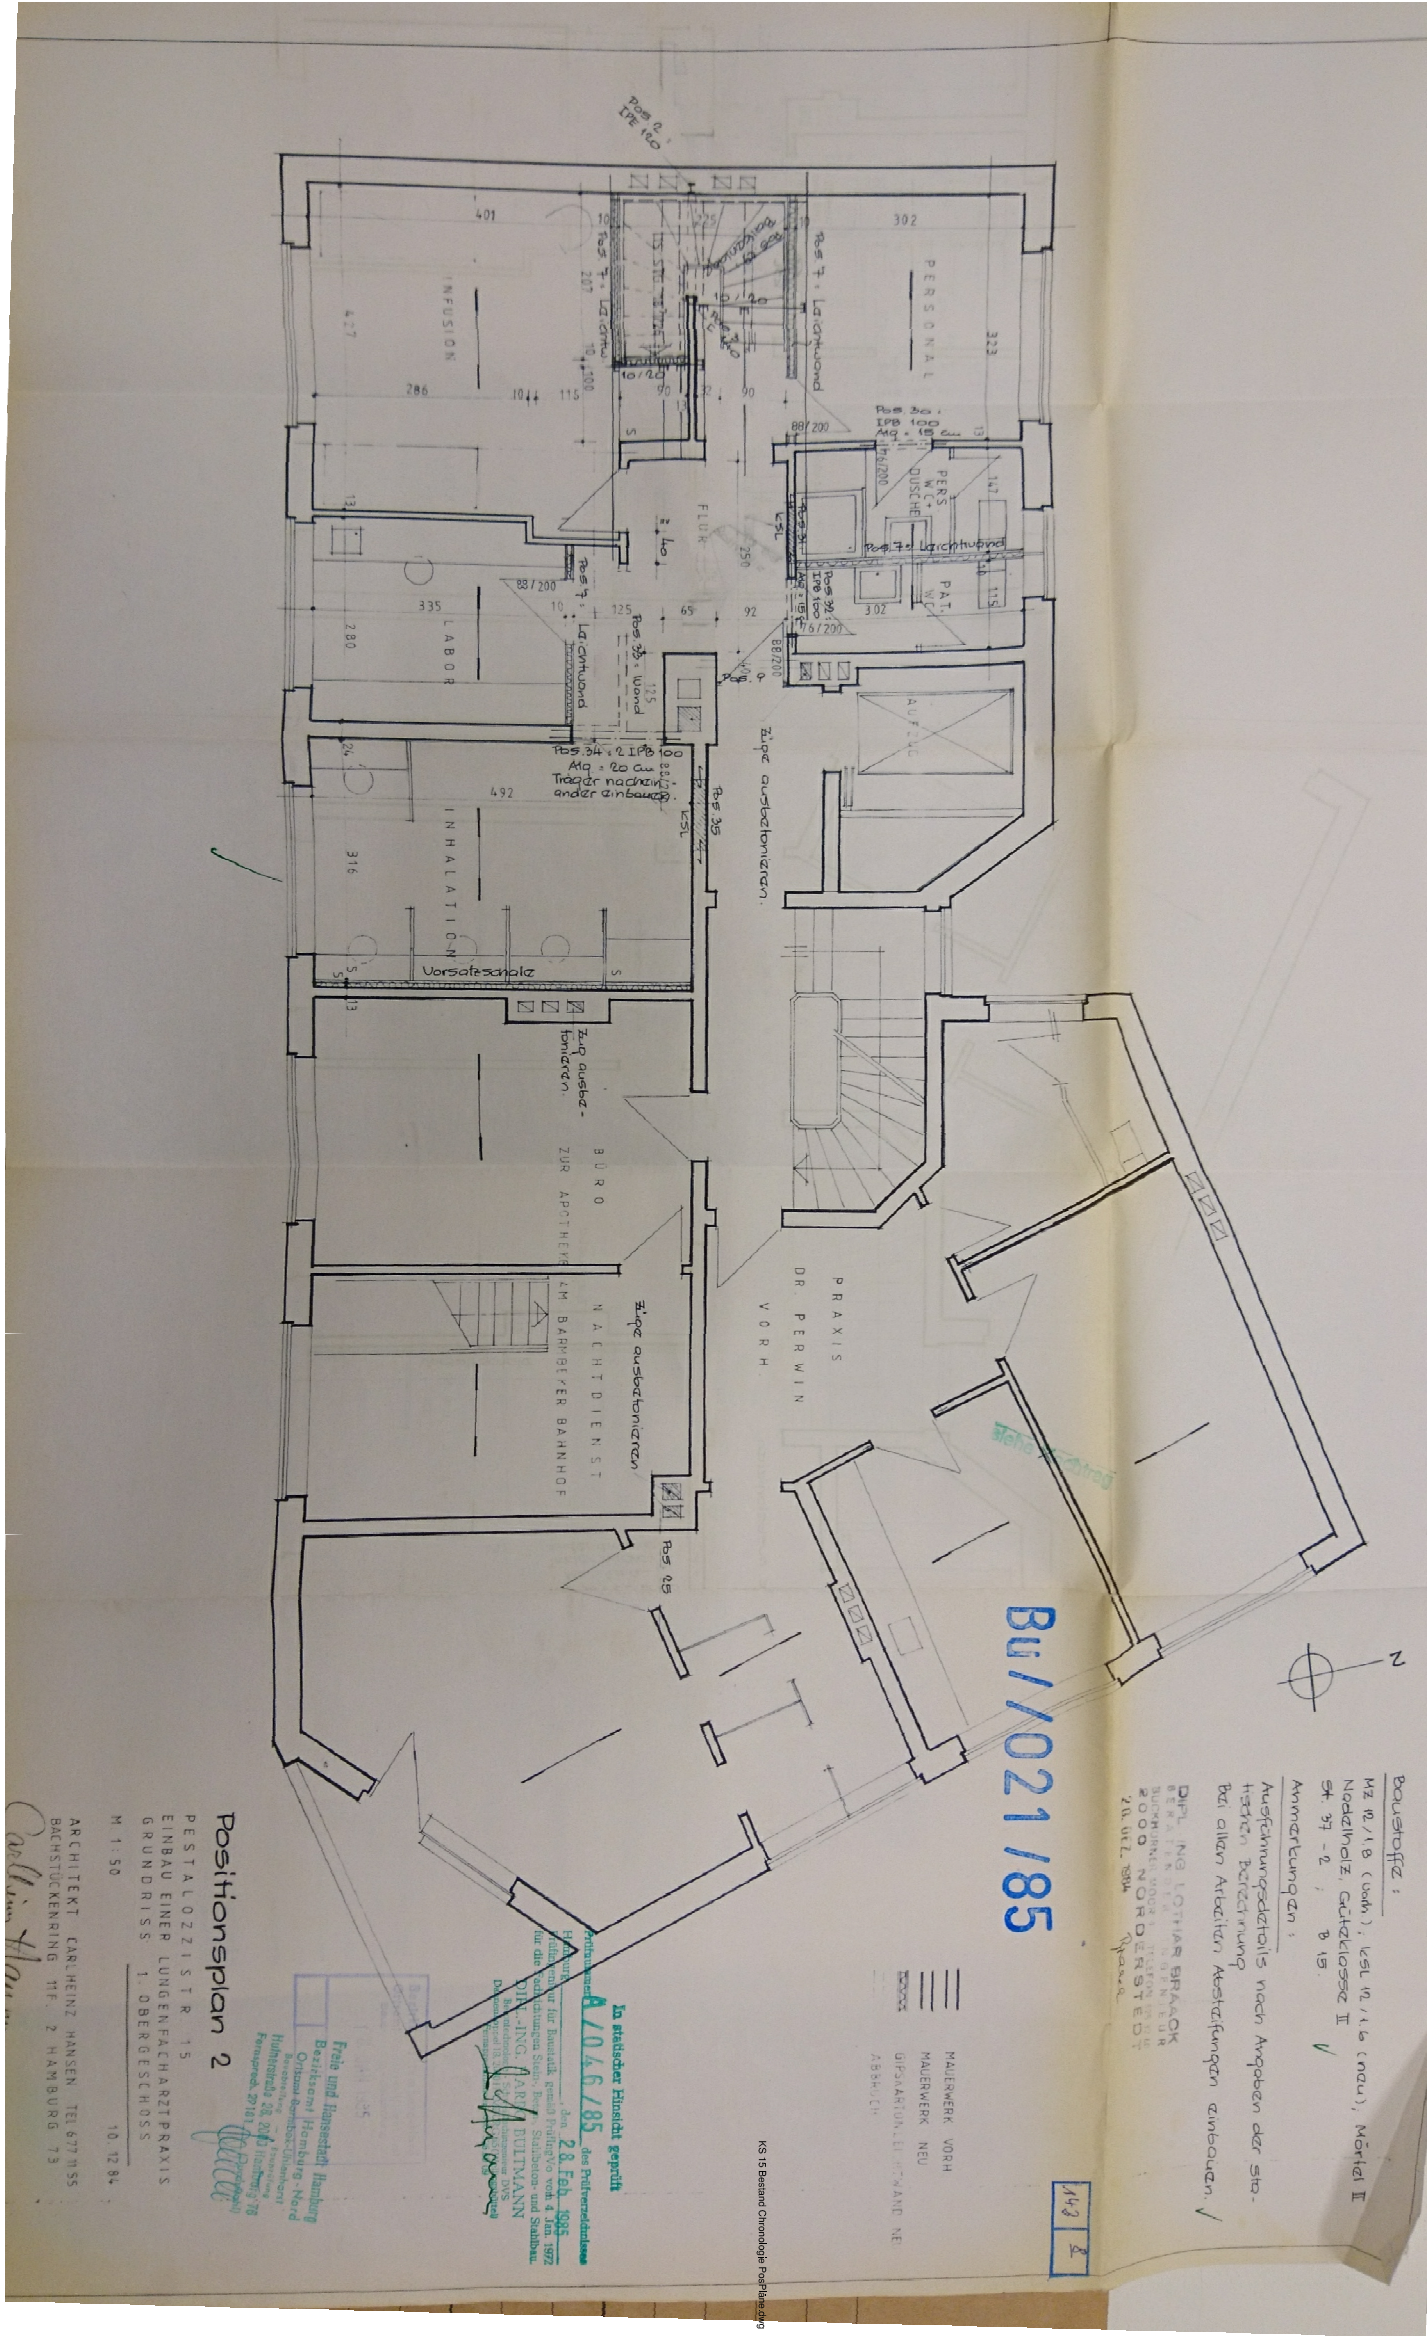

Unterschrift Architekt:		
Projekt		
Krüstr. 15		
22305 Hamburg		
Bestandsplan		
Baumr:		
Drieschner GbR		
Krüstr. 15		
22305 Hamburg		
Planung		
Ralf Wöhlisch, Dipl.-Ing. Architekt		
Kaempsweg 5, 22301 Hamburg		
Tel. 040 - 270 32 30		
Mob. 0160 - 821 10 10		
Email info@rw-architekt.de		
Stand:		
Chronologie 1.0G		
Maßstab:	1: 100	Datum: 22.11.2023
Bearbeitet:	Woe	Index: 1
Planm.		

