

Positionsp lan 2. Obergeschoss 1959

BLATT NR.5


Unterschrift Architekt:

Projekti:

WIEDERAUFBAU PESTALOZZISTR. 15 - FUHLSBÜTTLERSTR. 93-95
2. BERGESECHS M. 1:50

2.0BERGESCH055 M.1:50

STATISCHE EINTRAGUNGEN FÜR DIE DECKE ÜBER 2. OBERGESCHOSS

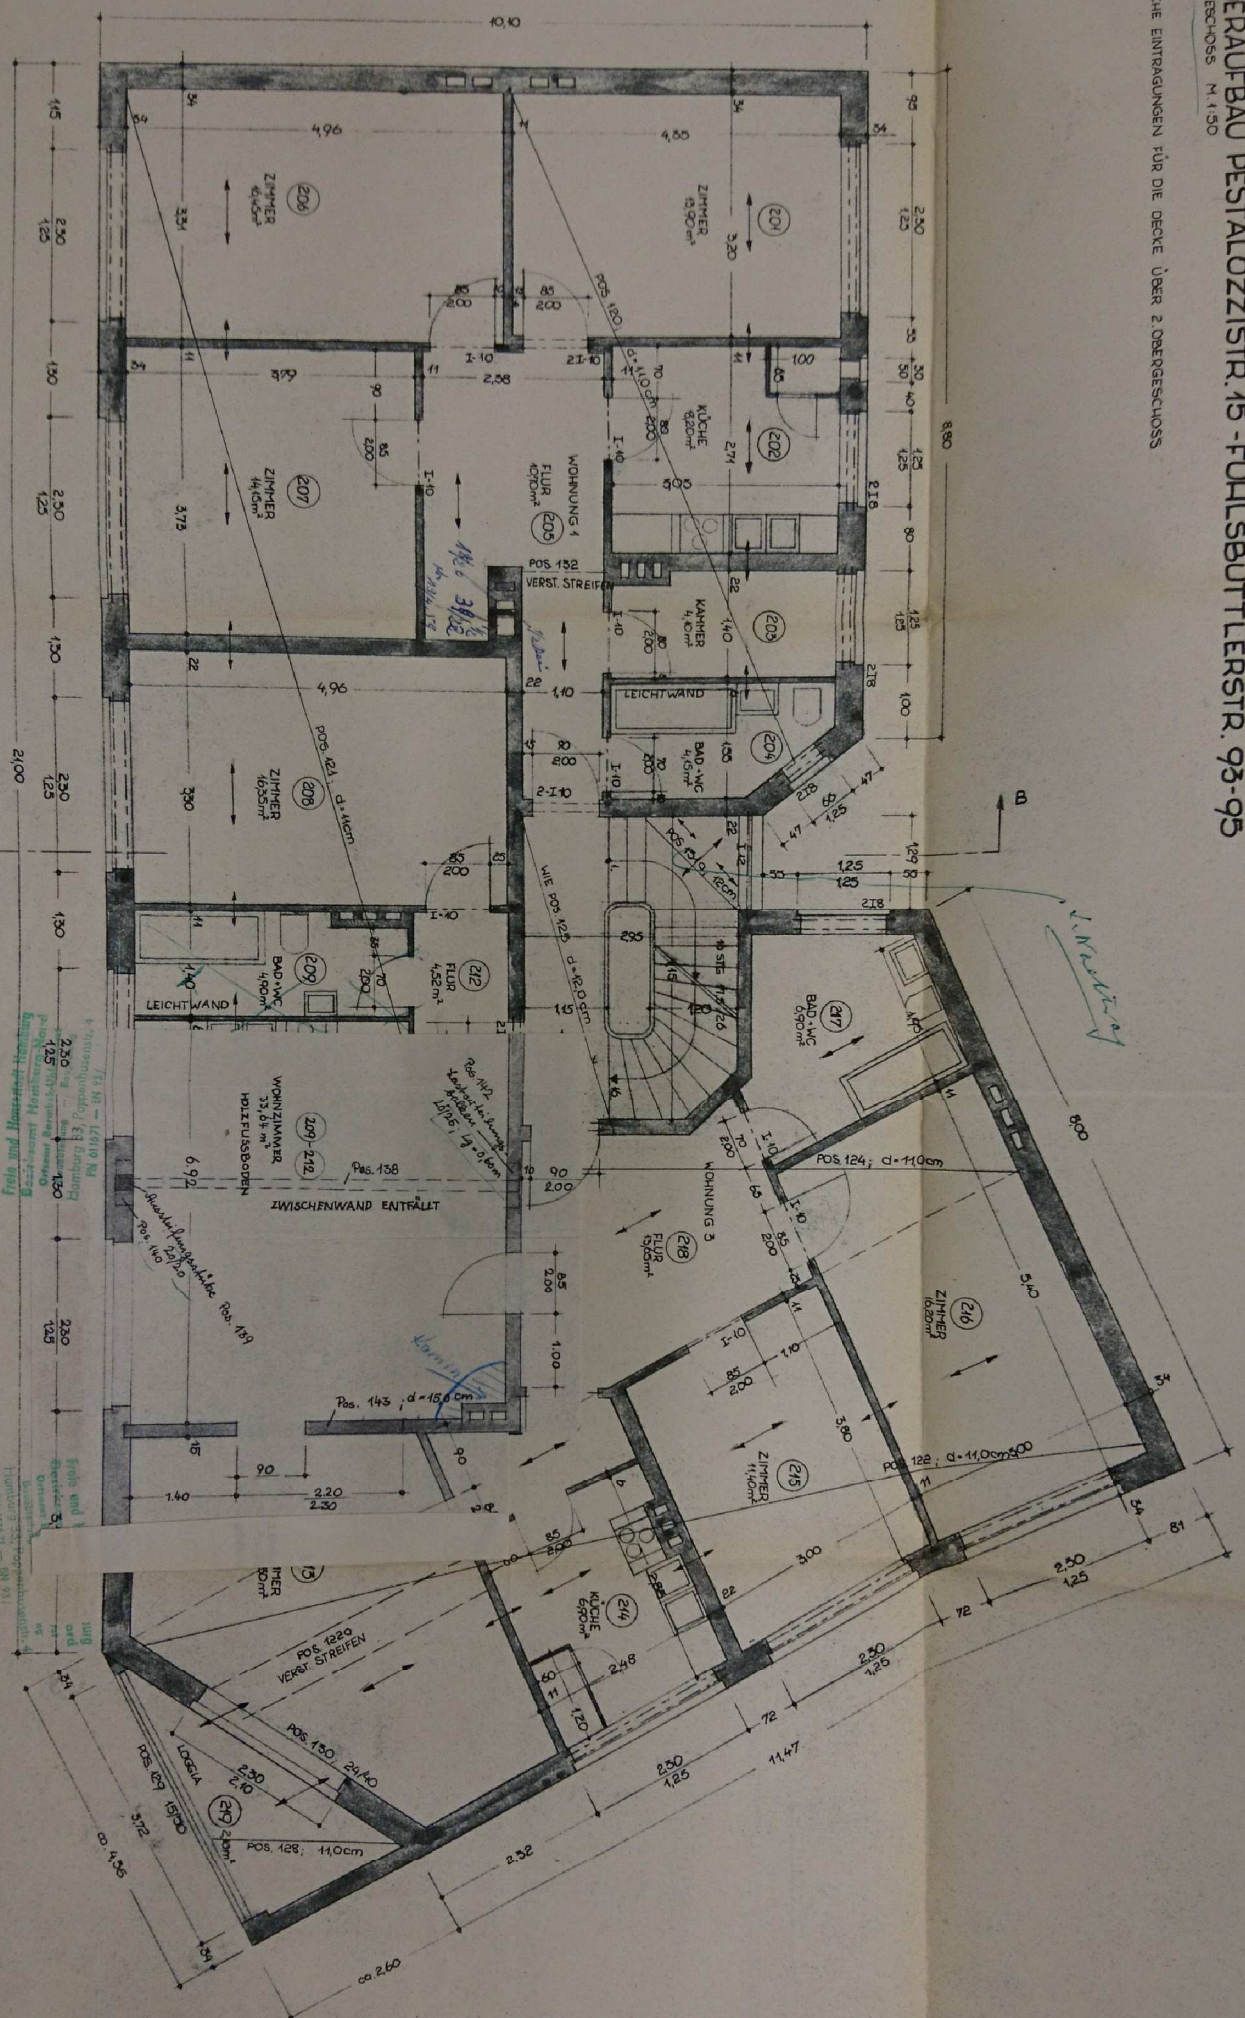

MATERIAL:

BETON: B-225

BETONSTAHL: ST

AUSSEN MAUERW

JUNENPLACERWE
UNIZ GUTER A[illegible]


ALLE MASSE SIND AM BAU ZU NEHMEN UND ZU PRÜFEN!

DIE ANGEGEBENEN TURMASSE SIND BLATTMASSE:

ALLE FENSTERSTURZTRÄGER I 10, AUSNAHMEN SIND ANGEZEIGT:



HAMBURG, 11. FEBRUAR 1929
HERMANN SCHÖNE - DR. ING GÜNTER SCHAUMANN
ARCHITECTEN BDA
HAMBURG 23, SCHWABENSTR. 2b RUF 61 94 82

Projekt:		
Krüsistr. 15 22305 Hamburg Bestandsplan		
Bauherr:		
Drieschner GbR Krüsistr. 15 22305 Hamburg		
Planung		
Ralf Wöhlisch, Dipl.-Ing. Architekt Kaempsweg 5, 22301 Hamburg Tel. 040 - 270 32 30 Mob. 0160 - 821 10 10 Email: info@rw-architekt.de		
Stand:		
Chronologie 2.OG		
Maßstab:	Datum:	
1: 100	22.11.2023	
Bearbeitet:	Index:	Plannr.
WOE	1	

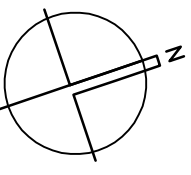


Positionspolan 2. Obergeschoss 1984

Unterschrift Architekt		
Projekt		
Krüstr. 15		
22305 Hamburg		
Bestandsplan		
Bauperr.		
Drieschner GbR		
Krüstr. 15		
22305 Hamburg		
Planung		
Raif Wöhlisch, Dipl.-Ing. Architekt		
Keempsweg 5, 22301 Hamburg		
Tel. 040 - 270 32 30		
Mob. 0160 - 821 10 10		
Email info@rw-architekt.de		
Stand:		
Chronologie 2.06		
Maßstab:	Datum	
1: 100	22.11.2023	
Bearbeitet:	Index:	Planm.
woe	1	

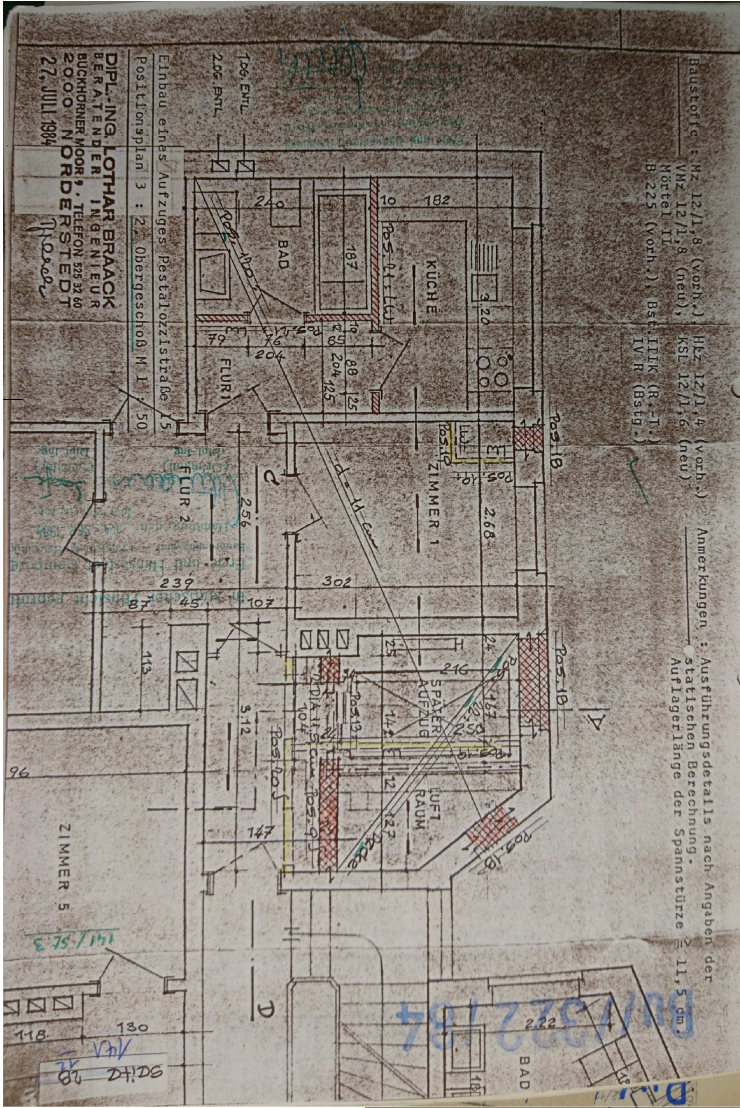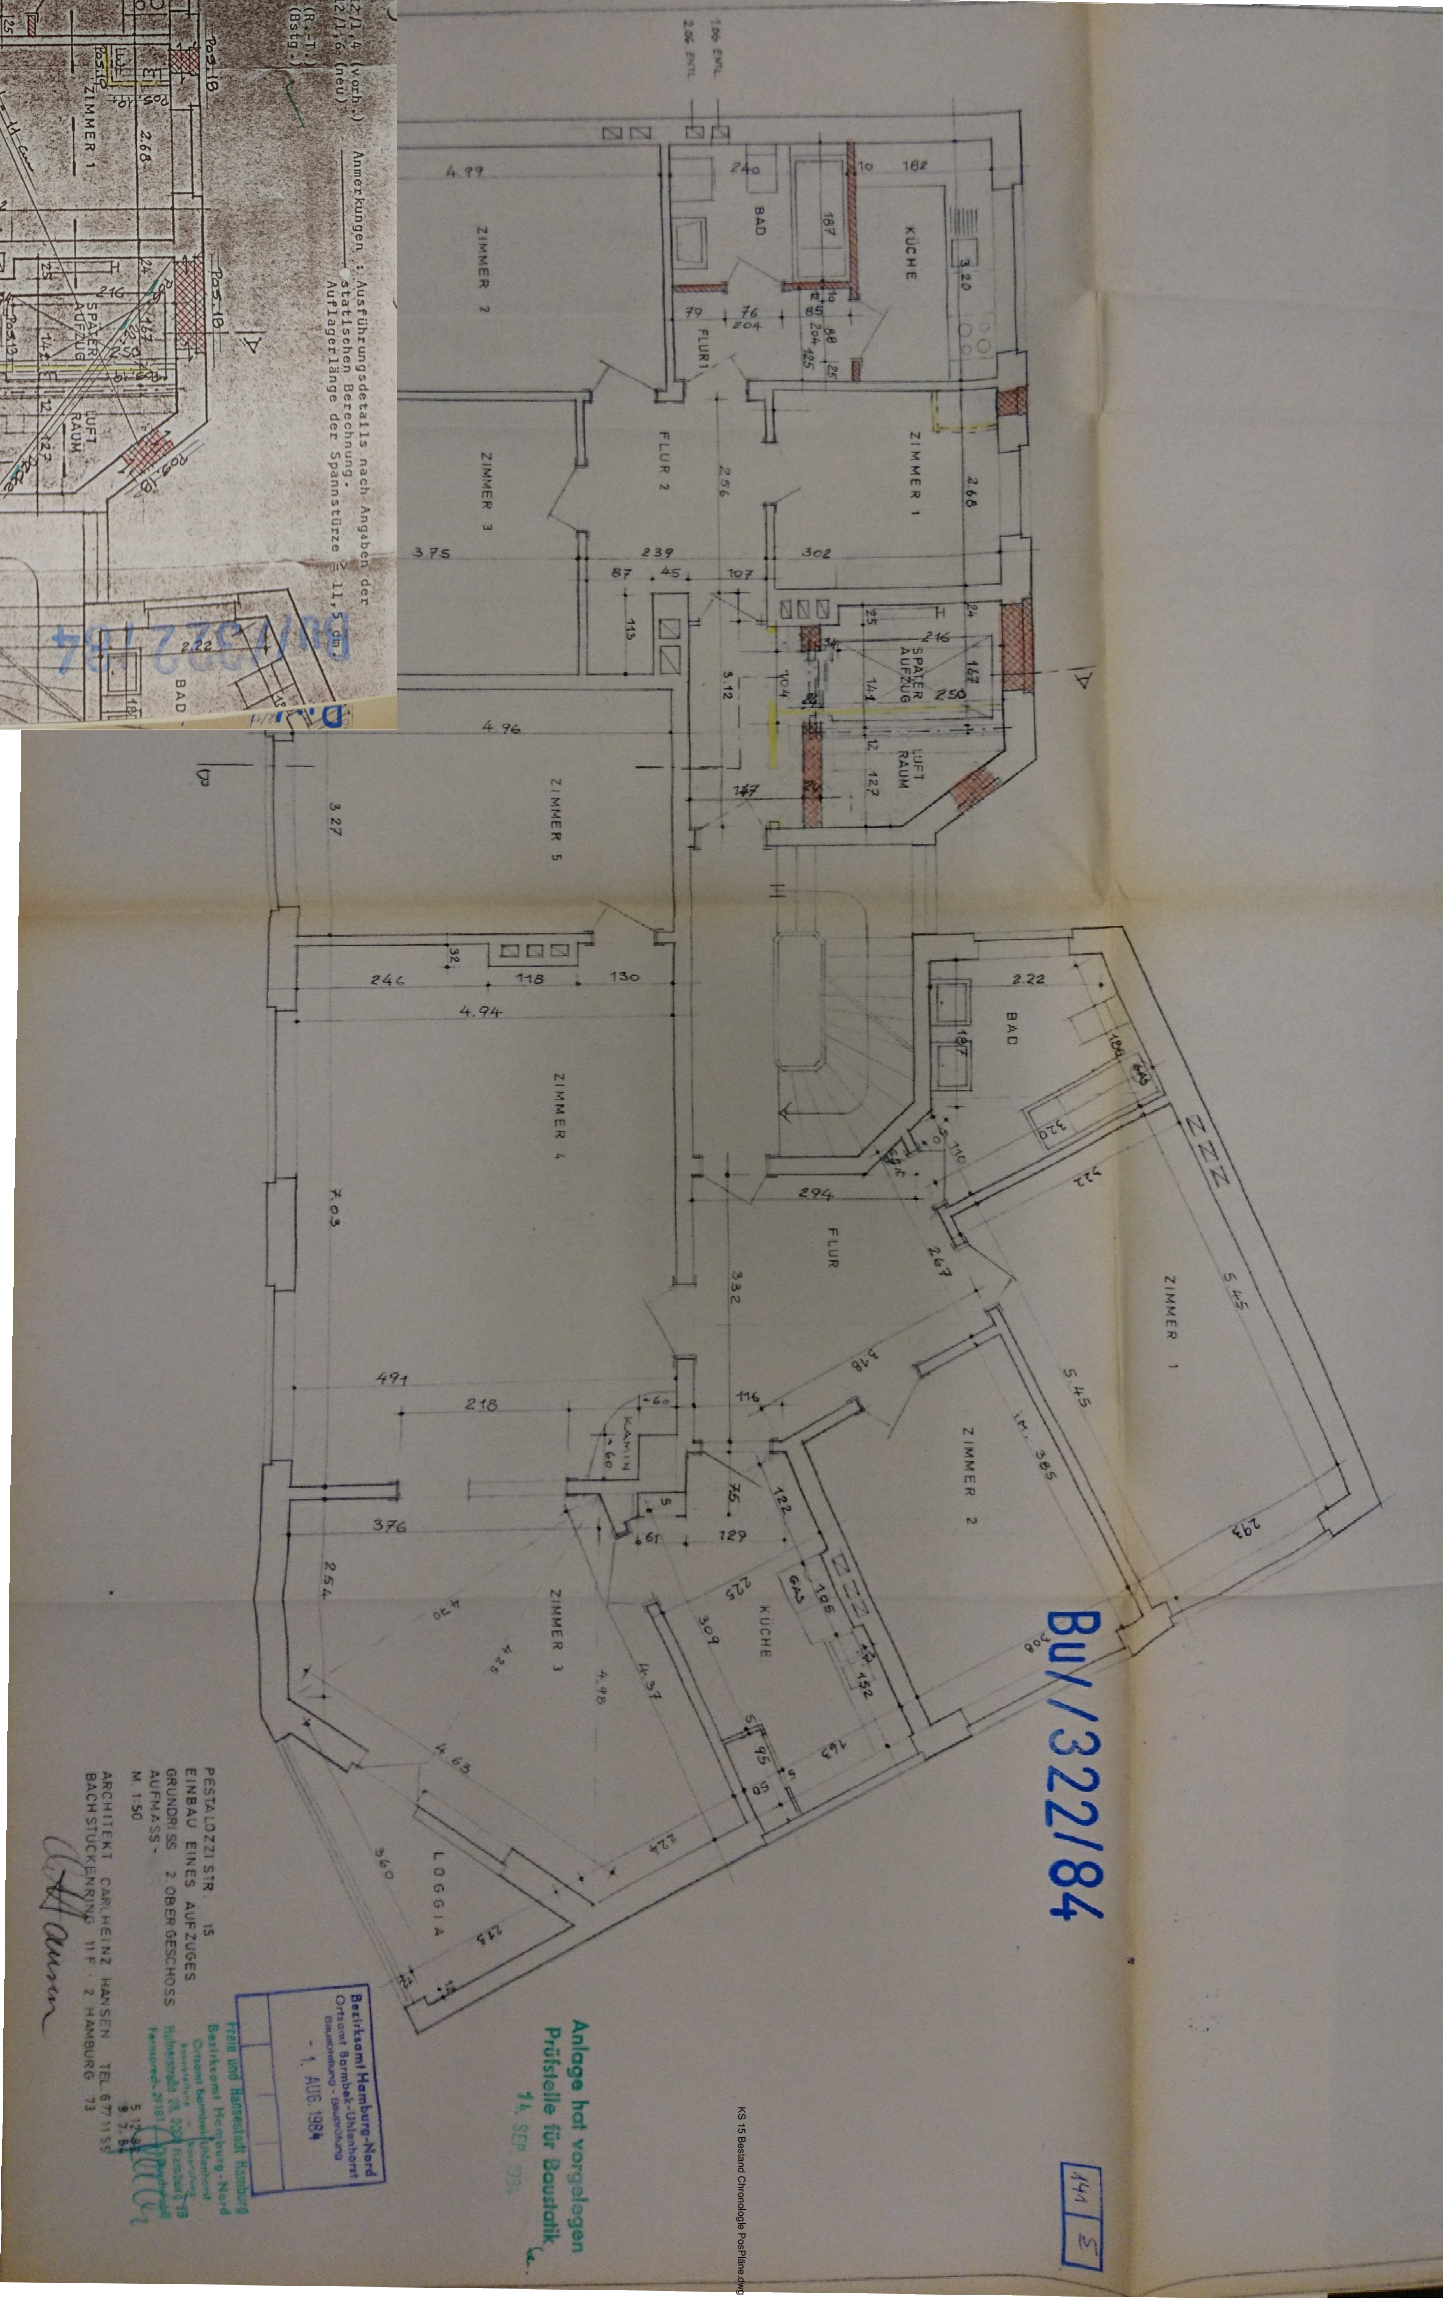

Positionspolan 2. Obergeschoss 1985

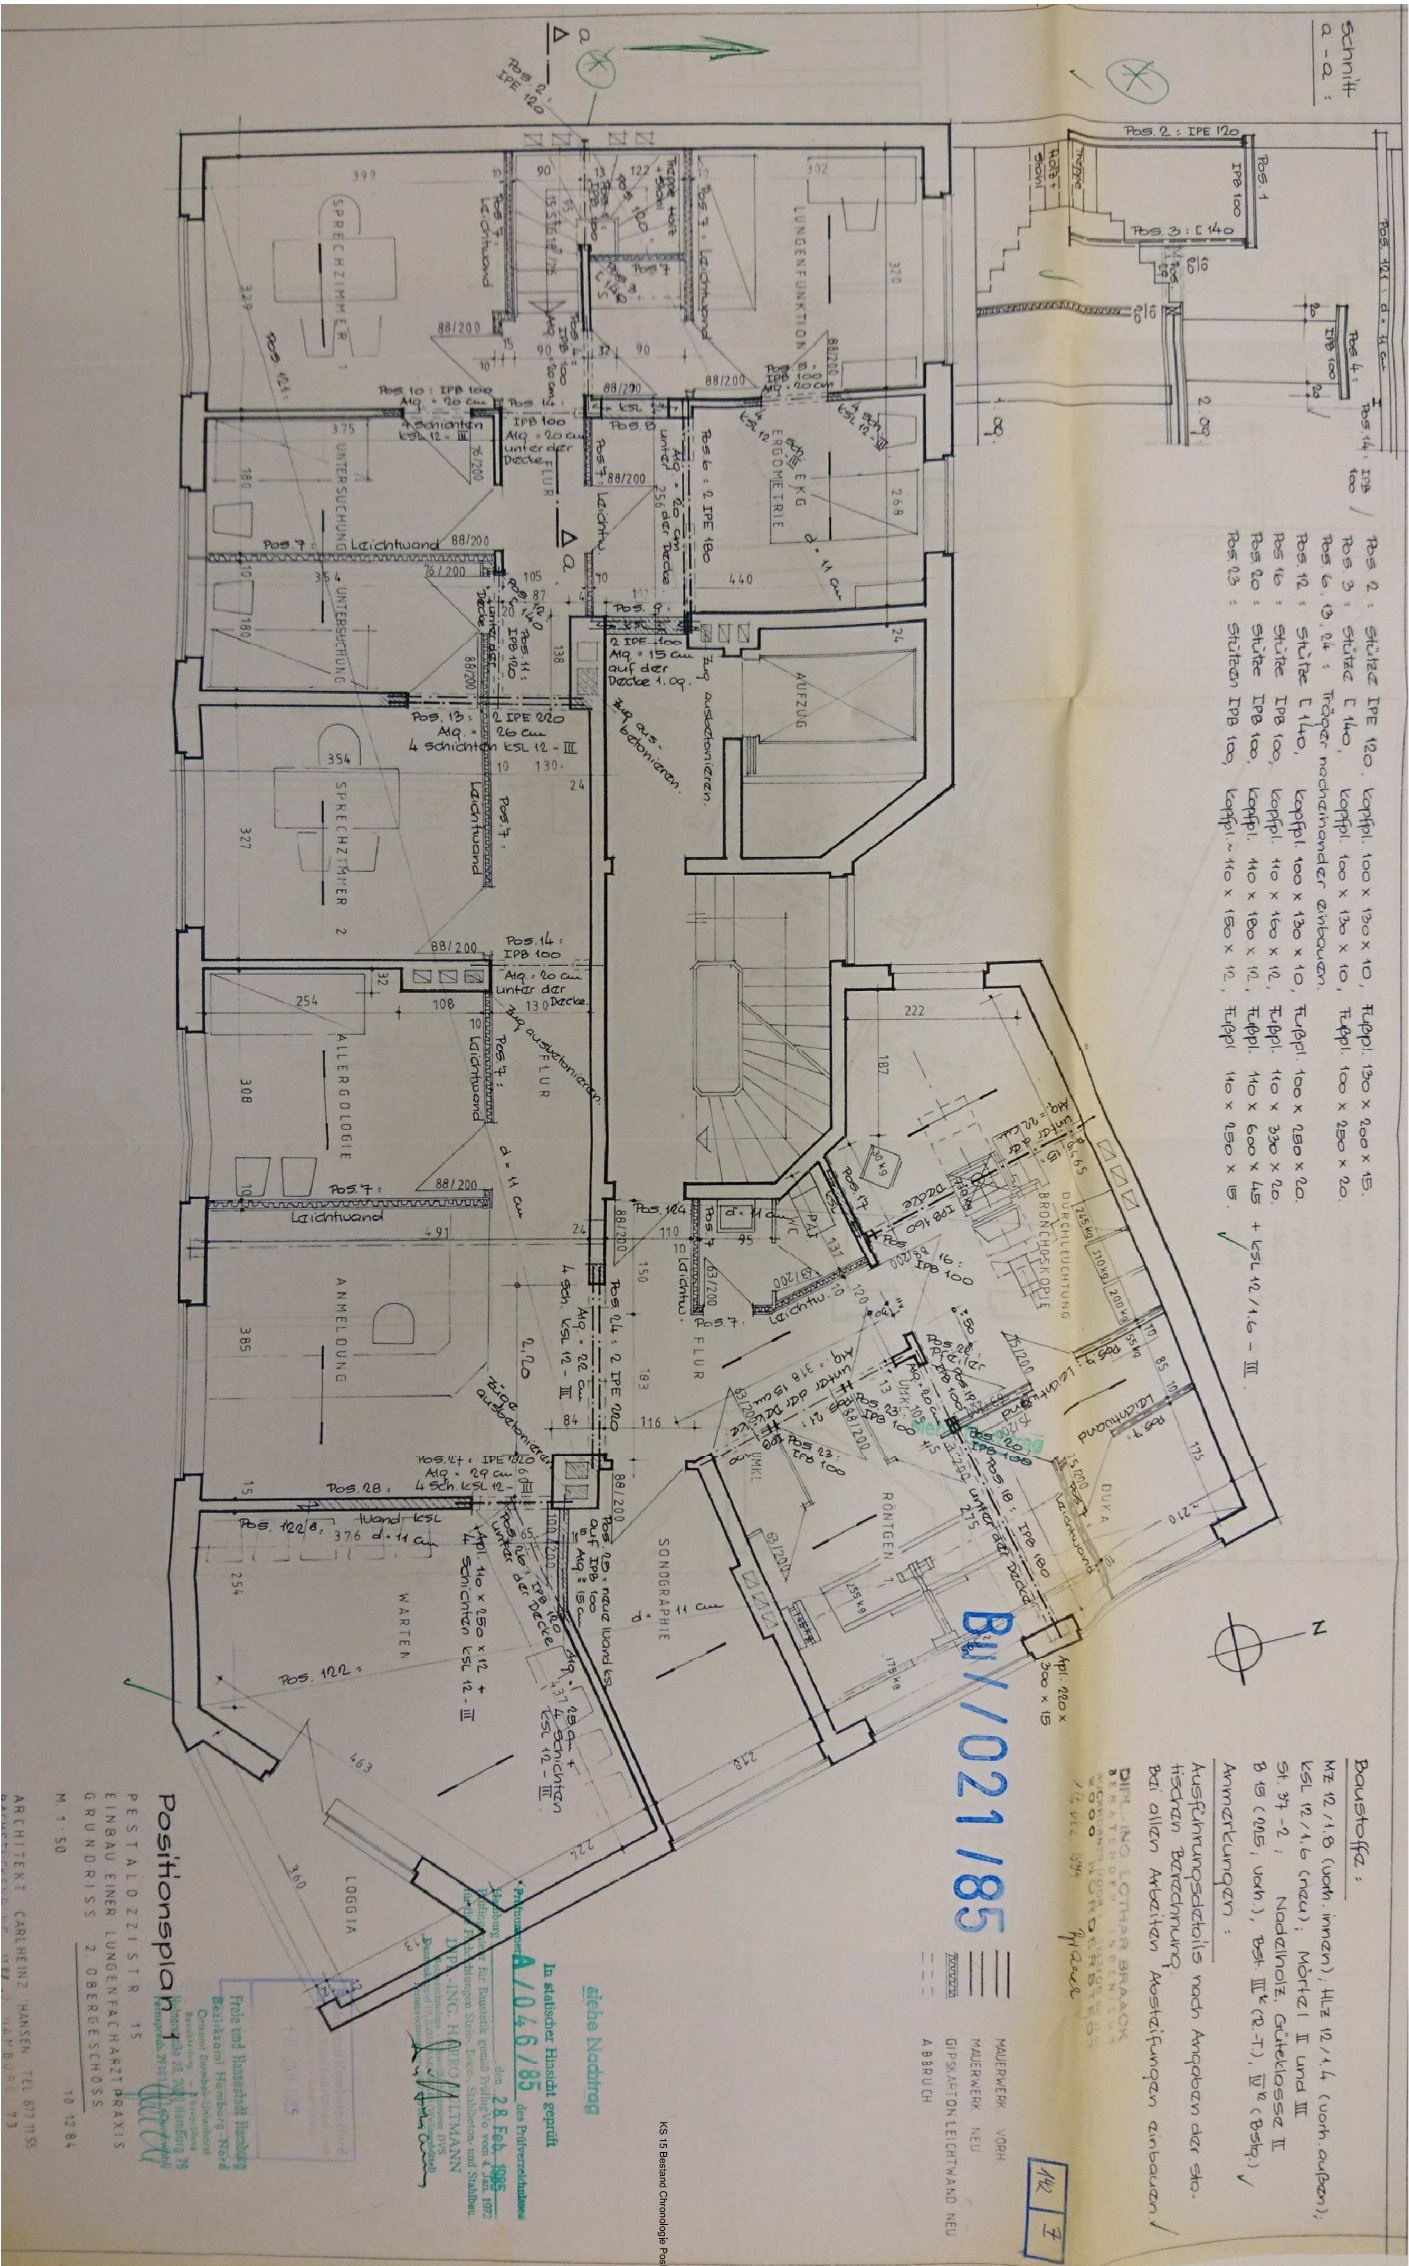

Unterschrift Architekt:		
Projekt		
Krüsistr. 15		
22305 Hamburg		
Bestandsplan		
Baubetrieb:		
Drieschner GbR		
Krüsistr. 15		
22305 Hamburg		
Planung:		
Ralf Wöhlisch, Dipl.-Ing. Architekt		
Kaempsweg 5, 22301 Hamburg		
Tel. 040 - 270 32 30		
Mob. 0160 - 821 10 10		
Email info@rw-architekt.de		
Stand:		
Chronologie 2.06		
Modell:	Datum:	
1: 100	22.11.2023	
Beurteilt:	Index:	Planm.
WOE	1	