




Positionspolan 4. Obergeschoss 1959

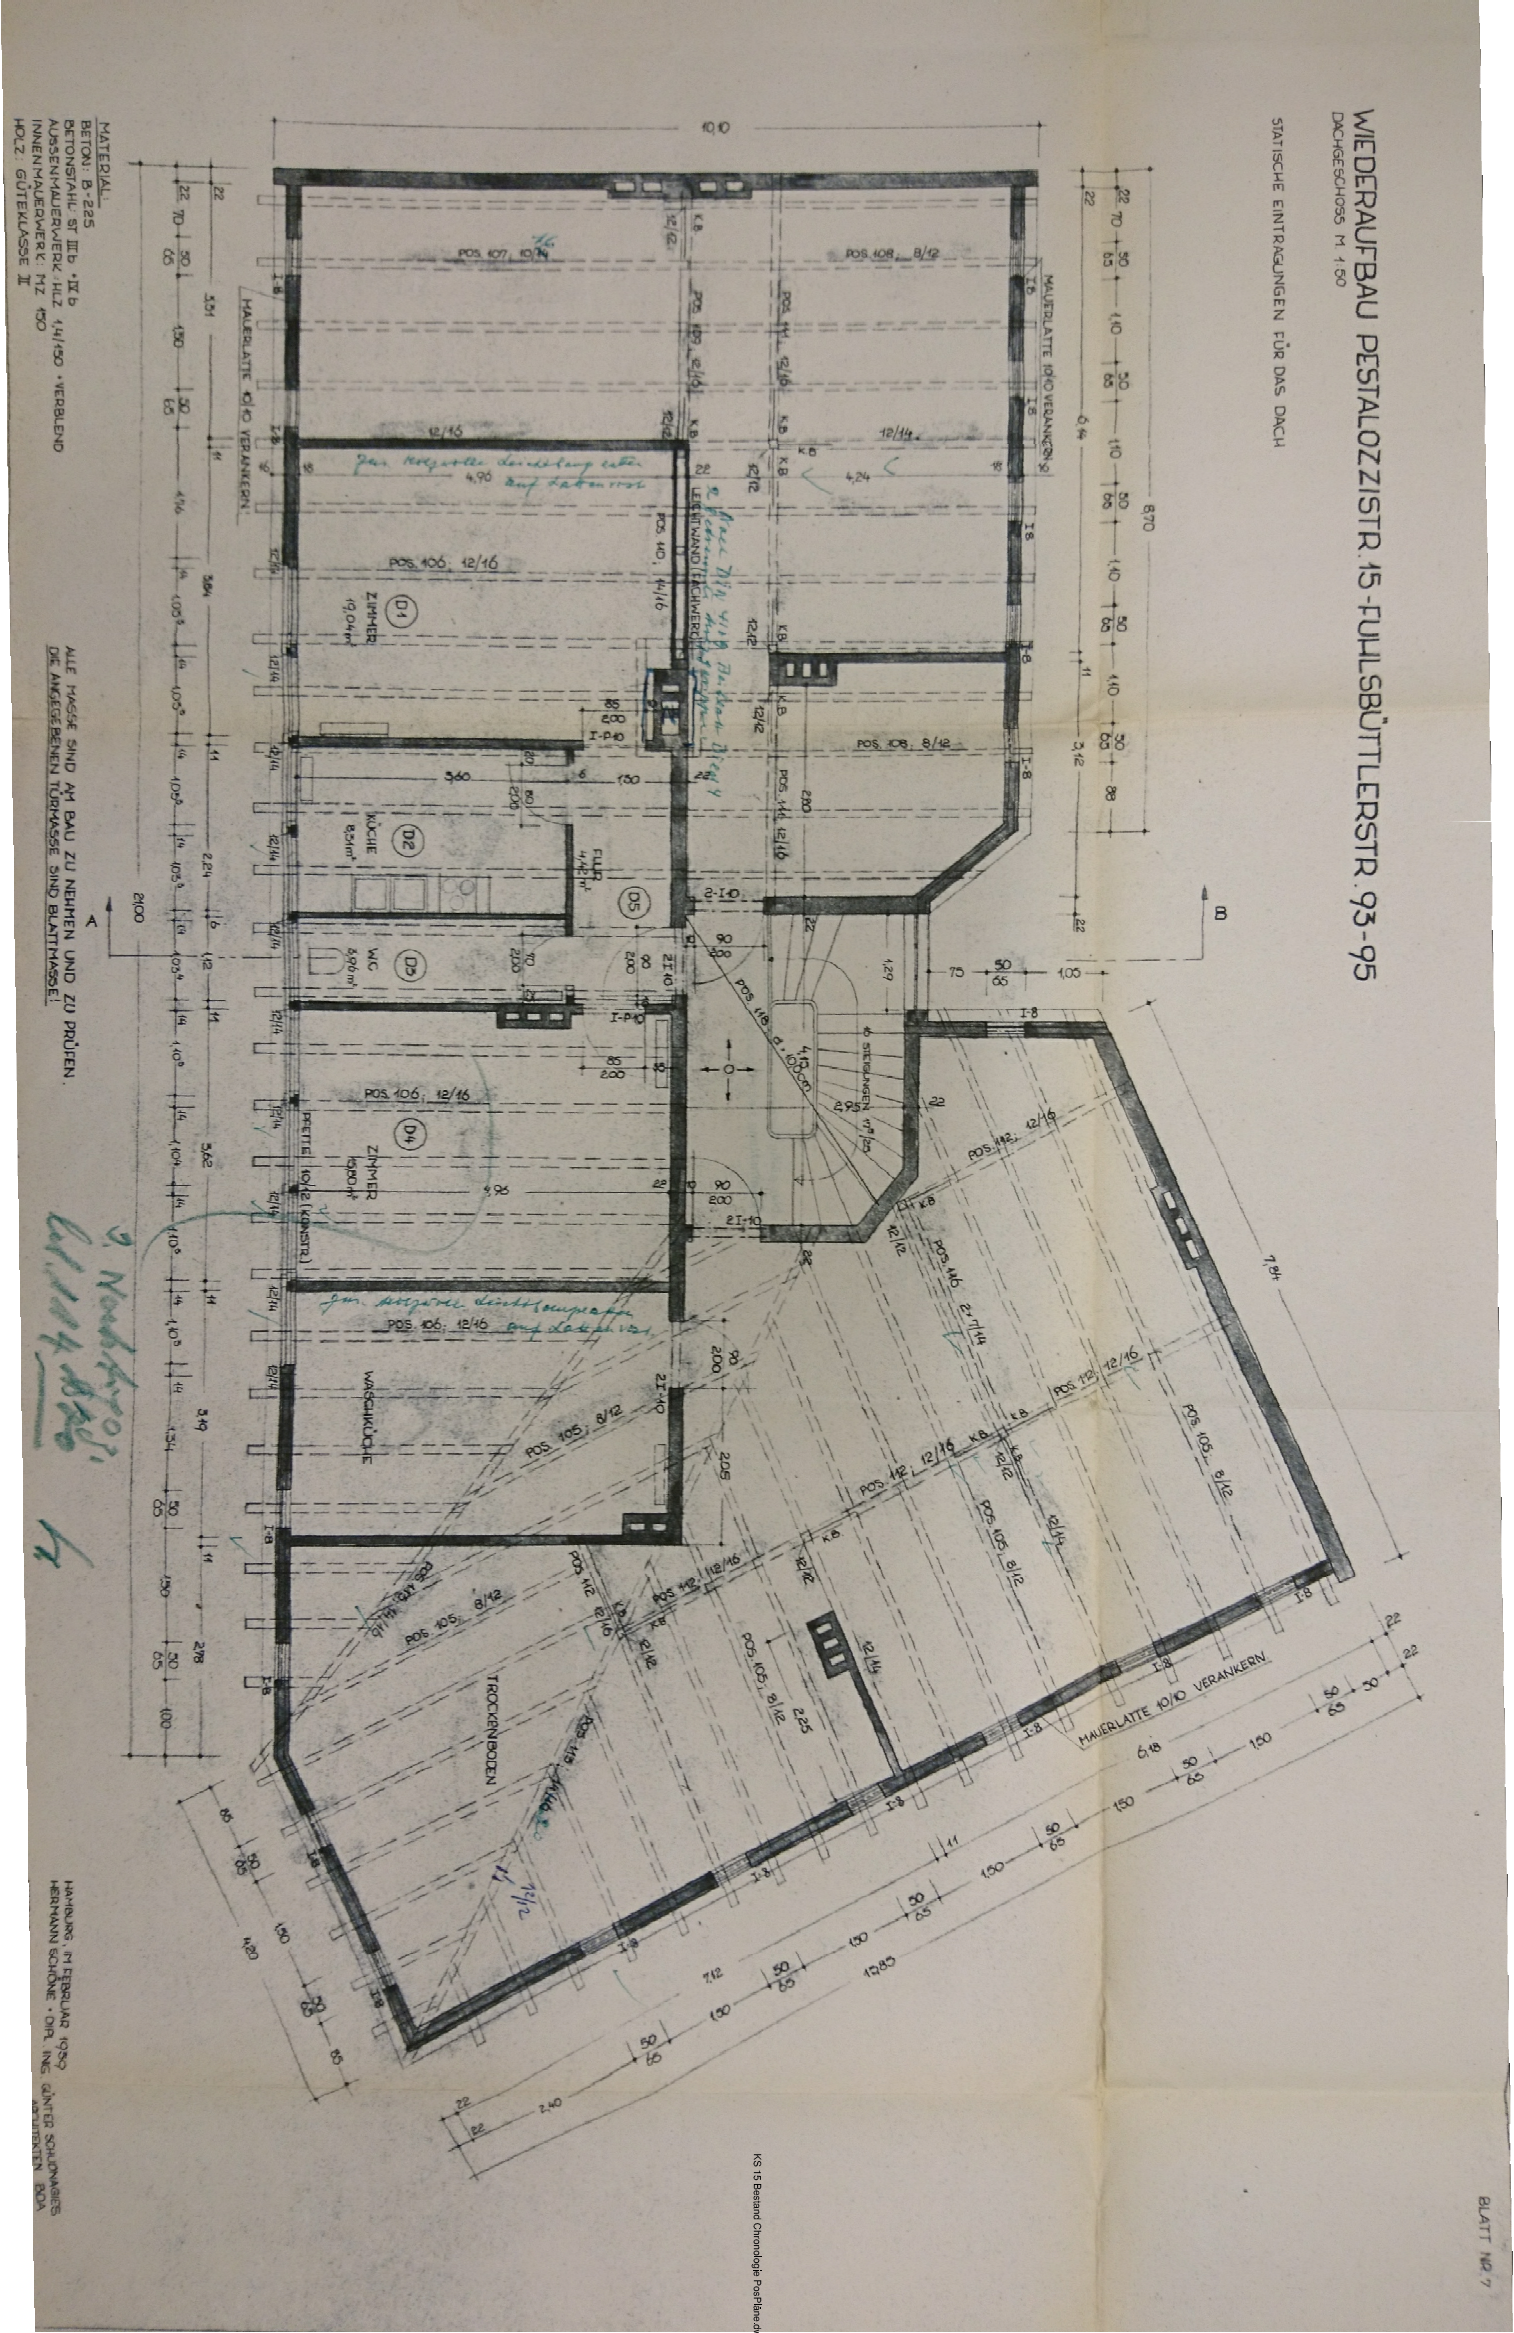

Unterschrift Architekt:		
Projekt		
Krüsisstr. 15		
22305 Hamburg		
Bestandsplan		
Baumherr		
Drieschner GbR		
Krüsisstr. 15		
22305 Hamburg		
Planung		
Ralf Wöhlisch, Dipl.-Ing. Architekt		
Kaempsweg 5, 22301 Hamburg		
Tel. 040 - 270 32 30		
Mob. 0160 - 821 10 10		
Email info@rw-architekt.de		
Stand		
Chronologie 4.0G		
Maßstab	Datum	
1: 100	22.11.2023	
Bearbeitet	Index	Planm.
WOE	1	

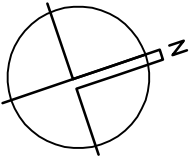

Positionspolan 4. Obergeschoss 1983

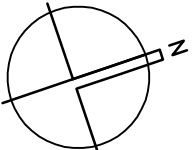

Positionspolan 4. Obergeschoss 1984

Unterschrift Architekt:		
Projekt		
Krüsisstr. 15		
22305 Hamburg		
Bestandsplan		
Baumherr:		
Drieschner GbR		
Krüsisstr. 15		
22305 Hamburg		
Planung		
Ralf Wöhlisch, Dipl.-Ing. Architekt		
Kaeppsweg 5, 22301 Hamburg		
Tel. 040 - 270 32 30		
Mob. 0160 - 821 10 10		
Email info@rw-architekt.de		
Stand:		
Chronologie 4.OG		
Maßstab:	Datum:	
1: 100	22.11.2023	
Bearbeitet:	Index:	Planm.
WOE	1	

